



มหาวิทยาลัยเทคโนโลยีราชมงคลกรุงเทพ

โครงการ
อาคารศูนย์กลางปฏิบัติการรวม
คณะวิศวกรรมศาสตร์

เจ้าของ
มหาวิทยาลัยเทคโนโลยีราชมงคลกรุงเทพ

สถาปนิกผู้ออกแบบ
นาย ชูเกียรติ ๓.๓๐.2๒๐๓

วิศวกรผู้ออกแบบ
รศ.ค
บริษัท ธีจ คอนสตรัคชั่น จำกัด
259/243-244 ซอยสุขุมวิท ๖๓ (บริษัทแม่อยู่ 13)
ถนน สุขุมวิท 71 แขวงพระโขนงเหนือ
เขตคลองเตย กรุงเทพมหานคร 10110
โทรศัพท์ : (02) 3913838
โทรสาร : (02) 3916911

ผู้ควบคุมงาน
รศ.ค
บริษัท ธีจ คอนสตรัคชั่น จำกัด
259/243-244 ซอยสุขุมวิท ๖๓ (บริษัทแม่อยู่ 13)
ถนน สุขุมวิท 71 แขวงพระโขนงเหนือ
เขตคลองเตย กรุงเทพมหานคร 10110
โทรศัพท์ : (02) 3913838
โทรสาร : (02) 3916911

ผู้รับจ้าง
KP CONSTRUCTION
ทำงานในส่วนจำกัด ภัยพิบัติที่ก่อสร้าง
44 ซอยนิคมทะเล 33 แยก 2
ถนน สุขุมวิท เขตคลองเตย กรุงเทพมหานคร
10400
โทรศัพท์ : (02) 2773038, (02) 2754494
โทรสาร : (02) 2754496

ผู้เสนอ
นาย สุกิจ สิงหนาทภิรมย์
ผู้จัดการโครงการ
ทำงานในส่วนจำกัด ภัยพิบัติที่ก่อสร้าง
วันที่

ผู้อนุมัติ
นาย ศักดา คงสมบูรณ์
วิศวกรควบคุมโครงการ
บริษัท ธีจ คอนสตรัคชั่น จำกัด
วันที่

AS-BUILT DRAWING


ชื่ออาคาร อาคารสินธร

ชื่อแบบ
LAYOUT PLAN 1st Fl. (อาคารส่วนหลัง)
RECEPTACLE and EMERGENCY LIGHT

ผู้เขียนแบบ
นาย ชูเกียรติ ธีจพาณิชย์ ภาท.32847

ผู้ตรวจแบบ
นาย ชัยวัฒน์ สุทธิธรรม ภาท.6595

วันที่ 31 มีนาคม 56
หน้ากระดาษ 56
หมายเลข EE-34
1:100

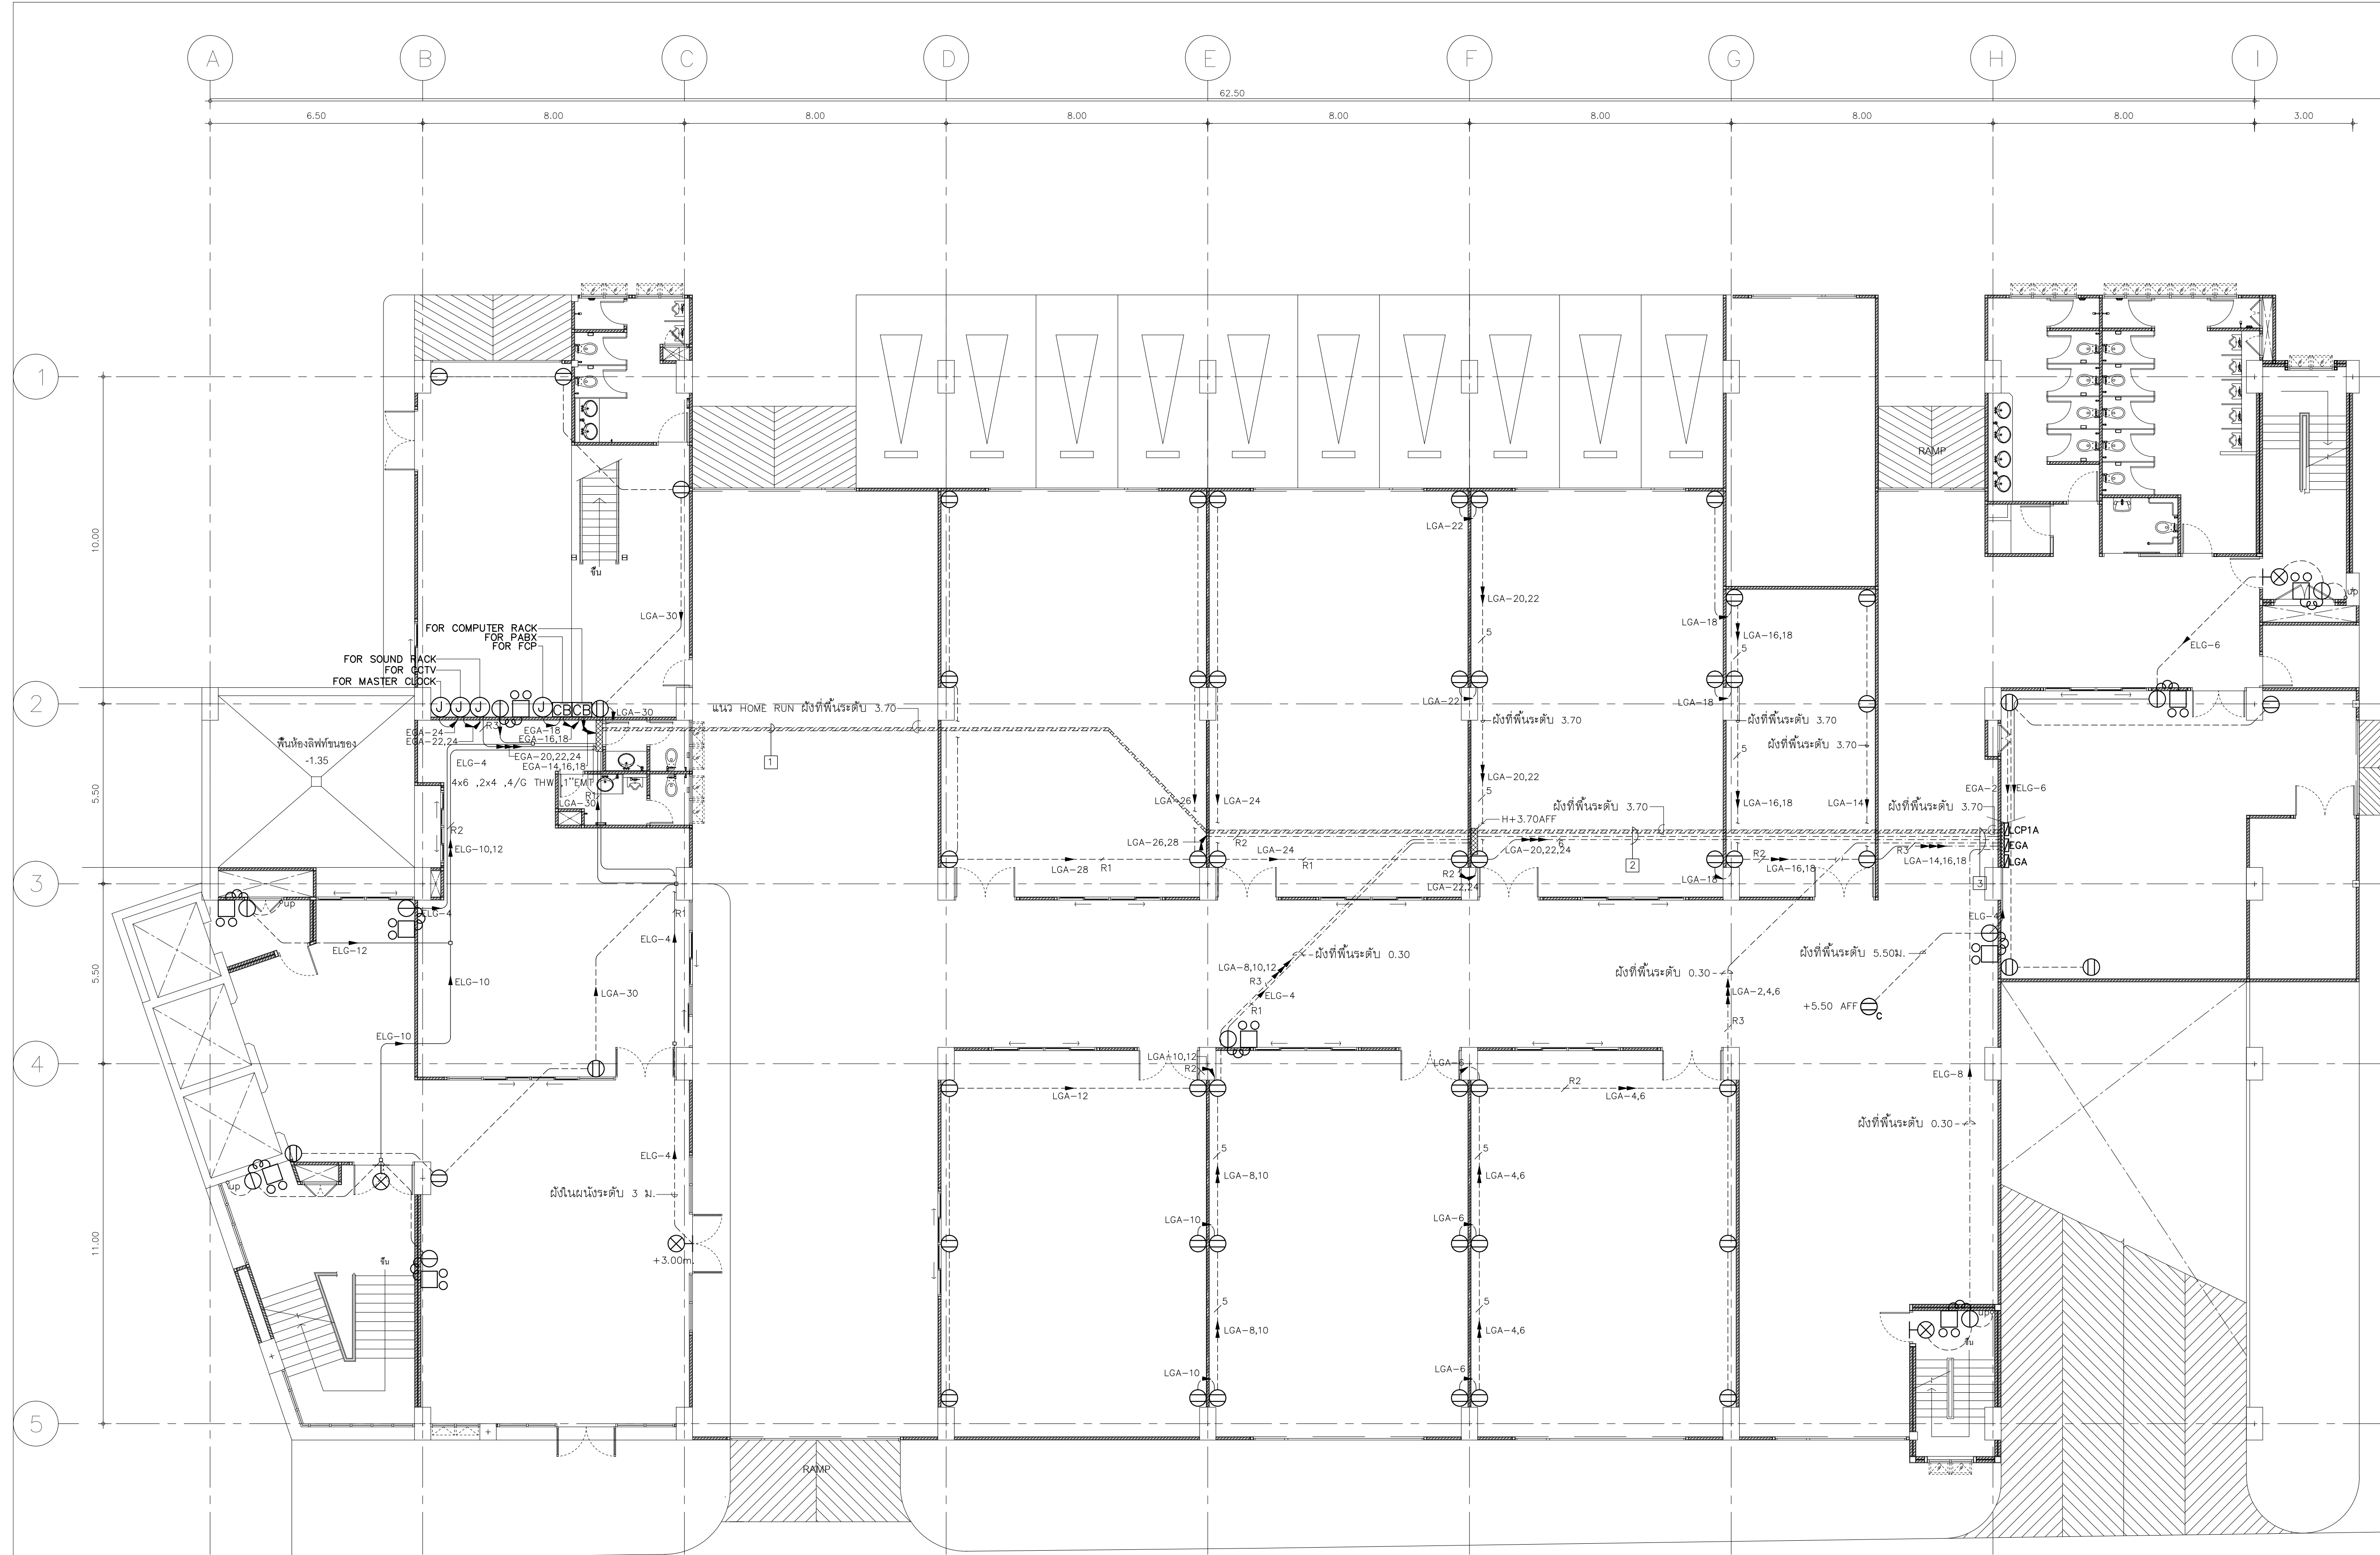

RECEPTACLE	เดินลอยซ่อนในฝ้า, เพดานหรือฝังในผนัง (EMT type.)	เดินลอยซ่อนในฝ้า, เพดานหรือฝังในผนัง (EMT type.)
	เดินฝังในคอนกรีต ระดับ +0.30m. (MC type.)	เดินฝังในคอนกรีต ระดับ +0.30m. (MC type.)
	เดินฝังในคอนกรีต (MC type.)	เดินฝังในคอนกรีต (MC type.)
HOME RUN	R1 4 ,4/N ,2.5/G THW ,1/2"EMT	HOME RUN R1 4 ,4/N ,2.5/G THW ,1/2"EMT
	R2 2x4 ,2x4/N ,2.5/G THW ,3/4"EMT	HOME RUN R2 2x4 ,2x4/N ,2.5/G THW ,3/4"EMT
	R3 3x4 ,3x4/N ,2.5/G THW ,1"EMT	HOME RUN R3 3x4 ,3x4/N ,2.5/G THW ,1"EMT
BRANCH	2.5 ,2.5/N ,2.5/G THW ,1/2"EMT	BRANCH 2.5 ,2.5/N ,2.5/G THW ,1/2"EMT
	2x2.5 ,2x2.5/N ,2.5/G THW ,3/4"EMT	BRANCH 2x2.5 ,2x2.5/N ,2.5/G THW ,3/4"EMT

1	R1 LGA-30	3	R3 LGA-26,28,30
	R1 ELG-4		R1 ELG-4
	R2 ELG-10,12		R2 ELG-10,12
	R3 EGA-14,16,18		R3 EGA-14,16,18
	R3 EGA-20,22,24		R3 EGA-20,22,24
	R3 LGA-20,22,24		R3 LGA-20,22,24
	R3 EGA-20,22,24		R3 LGA-8,10,12
	R3 LGA-8,10,12		R3 LGA-2,4,6
			R1 ELG-8

LAYOUT PLAN 1st Fl. (อาคารส่วนหลัง) RECEPTACLE and EMERGENCY LIGHT



มหาวิทยาลัยเทคโนโลยีราชมงคลกรุงเทพ

โครงการ

อาคารศูนย์กลางปฏิบัติการรวม
คณะวิศวกรรมศาสตร์

เจ้าของ

มหาวิทยาลัยเทคโนโลยีราชมงคลกรุงเทพ

สถาปนิกผู้ออกแบบ

นาย ชูชีพ ชูชีพ ๓.๓๐.2203

วิศวกรผู้ออกแบบ



บริษัท ธีจ คอสติคแมนท์ จำกัด
259/243-244 ซอยพิบูลย์วัฒนา (บริษัทหมายเลข 13)
ถนน สุขุมวิท 71 แขวงพระโขนงเหนือ
เขตวัฒนา กรุงเทพมหานคร 10110
โทรศัพท์ : (02) 3913838
โทรสาร : (02) 3916911

ผู้ควบคุมงาน



บริษัท ธีจ คอสติคแมนท์ จำกัด
259/243-244 ซอยพิบูลย์วัฒนา (บริษัทหมายเลข 13)
ถนน สุขุมวิท 71 แขวงพระโขนงเหนือ
เขตวัฒนา กรุงเทพมหานคร 10110
โทรศัพท์ : (02) 3913838
โทรสาร : (02) 3916911

ผู้รับจ้าง



บริษัท ธีจ คอสติคแมนท์ จำกัด
44 ซอยอินทามระ 33 แยก 2
ถนน สุขุมวิท ซอยดินแดง กรุงเทพมหานคร
10400
โทรศัพท์ : (02) 2773038, (02) 2754494
โทรสาร : (02) 2754496

ผู้เสนอ

นาย สุกิจ สิมณามัทย์
ผู้จัดการโครงการ
ทำงานส่วนจำกัด ธีจคอสติคแมนท์ จำกัด
วันที่

ผู้อนุมัติ

นาย ศักดา คงสมบูรณ์
วิศวกรควบคุมโครงการ
บริษัท ธีจ คอสติคแมนท์ จำกัด
วันที่

AS-BUILT DRAWING

ชื่ออาคาร

ชื่อแบบ

LAYOUT PLAN MEZZANINE F1 (อาคารส่วนหลัง)
RECEPTACLE and EMERGENCY LIGHT
อาคารสิรินธร


ผู้เขียนแบบ

นาย ชรรตกร กิจพงษ์พาณิชย์ ภาท.32847

ผู้ตรวจแบบ

นาย ชัยวัฒน์ สุทธิธรรม ภาท.6595

วันที่	ขนาดแผ่น	รวม
31 มีนาคม 56		
หน้าสารบัญ	EE-35	
1:100		

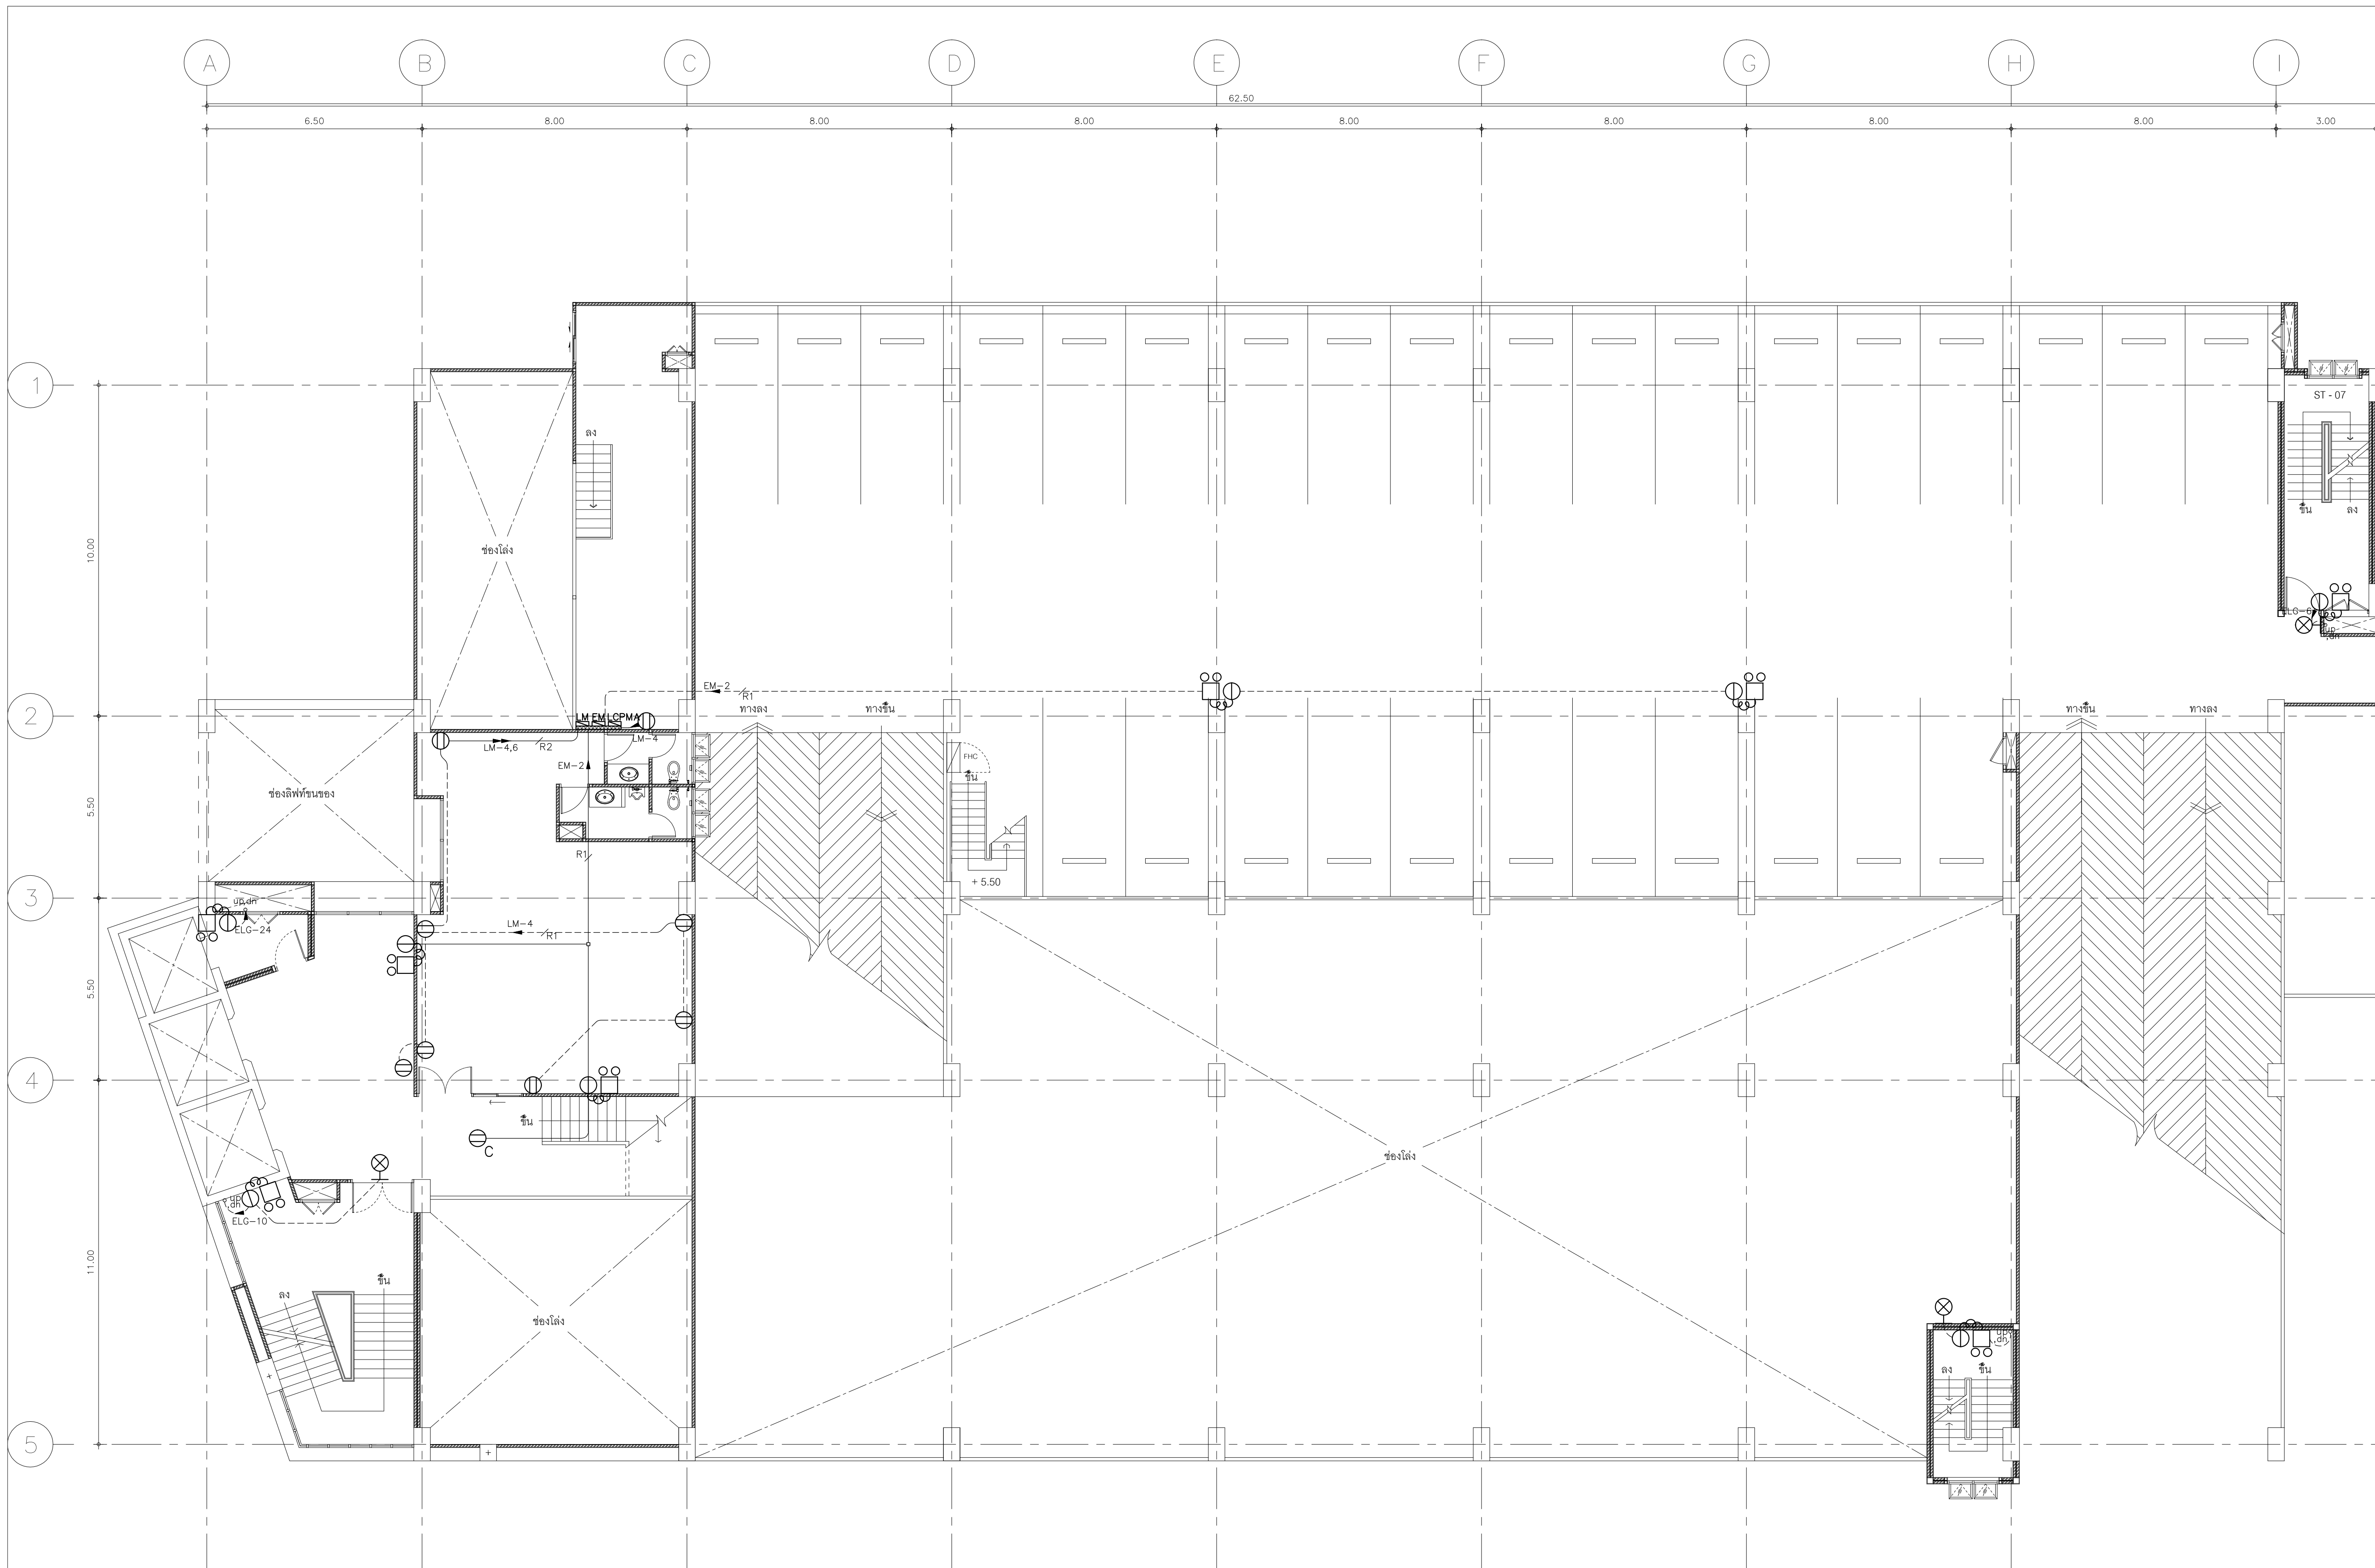

RECEPTACLE	เดินลอยซ่อนในฝ้าเพดานหรือฝังในผนัง (EMT type.)	BATTERY LIGHT	เดินลอยซ่อนในฝ้าเพดานหรือฝังในผนัง (EMT type.)
	เดินฝังในคอนกรีต (MC type)		เดินฝังในคอนกรีต (MC type)
HOME RUN		HOME RUN	
R1	4 .4/N .2.5/G THW .1/2"EMT	R1	4 .4/N .2.5/G THW .1/2"EMT
R2	2x4 .2x4/N .2.5/G THW .3/4"EMT	R2	2x4 .2x4/N .2.5/G THW .3/4"EMT
R3	3x4 .3x4/N .2.5/G THW .1"EMT	R3	3x4 .3x4/N .2.5/G THW .1"EMT
BRANCH		BRANCH	
5	2.5 .2.5/N .2.5/G THW .1/2"EMT	5	2.5 .2.5/N .2.5/G THW .1/2"EMT
	2x2.5 .2x2.5/N .2.5/G THW .3/4"EMT		2x2.5 .2x2.5/N .2.5/G THW .3/4"EMT

LAYOUT PLAN MEZZANINE F1. (อาคารส่วนหลัง) RECEPTACLE and EMERGENCY LIGHT



มหาวิทยาลัยเทคโนโลยีราชมงคลกรุงเทพ

โครงการ
อาคารศูนย์กลางปฏิบัติการรวม
คณะวิศวกรรมศาสตร์

เจ้าของ
มหาวิทยาลัยเทคโนโลยีราชมงคลกรุงเทพ

สถาปนิกผู้ออกแบบ
นาย ชูชีพ เศรษฐบุตร ส.ศ.บ.2203

วิศวกรผู้ออกแบบ
ร.ค.ค.
บริษัท ธีรจ คอนสตรัคชั่น จำกัด
259/243-244 ซอยพิบูลย์เกียรติ (บริษัทแม่อยู่ 13)
ถนน สุขุมวิท 71 แขวงพระโขนงเหนือ
เขตวัฒนา กรุงเทพมหานคร 10110
โทรศัพท์ : (02) 3913838
โทรสาร : (02) 3916911

ผู้ควบคุมงาน
ร.ค.ค.
บริษัท ธีรจ คอนสตรัคชั่น จำกัด
259/243-244 ซอยพิบูลย์เกียรติ (บริษัทแม่อยู่ 13)
ถนน สุขุมวิท 71 แขวงพระโขนงเหนือ
เขตวัฒนา กรุงเทพมหานคร 10110
โทรศัพท์ : (02) 3913838
โทรสาร : (02) 3916911

ผู้รับจ้าง
KP CONSTRUCTION
ทำงานส่วนจำกัด บัณฑิตพงษ์ก่อสร้าง
44 ซอยอินทามระ 33 แยก 2
ถนน สุขุมวิท เขตวัฒนา กรุงเทพมหานคร
10400
โทรศัพท์ : (02) 2773038, (02) 2754494
โทรสาร : (02) 2754496

ผู้เสนอ
นาย สุกิจ สิมณรัตน์
ผู้จัดการโครงการ
ทำงานส่วนจำกัด บัณฑิตพงษ์ก่อสร้าง
วันที่

ผู้อนุมัติ
นาย ศักดา คงสมบูรณ์
วิศวกรควบคุมโครงการ
บริษัท ธีรจ คอนสตรัคชั่น จำกัด
วันที่

AS-BUILT DRAWING


ชื่ออาคาร อาคารสิรินธร

ชื่อแบบ
LAYOUT PLAN 2-A Fl. (อาคารส่วนหลัง)
RECEPTACLE and EMERGENCY LIGHT

ผู้เขียนแบบ
นาย ชรรตกร ภิรมย์ไพฑูริย์ ภาท.32847

ผู้ตรวจแบบ
นาย ประวิทย์ศักดิ์ สุทธิธรรม ภาท.6595

วันที่	ขนาดแผ่น	รวม
31 มีนาคม 56	EE-36	
หน้ากระดาษ		
1:100		

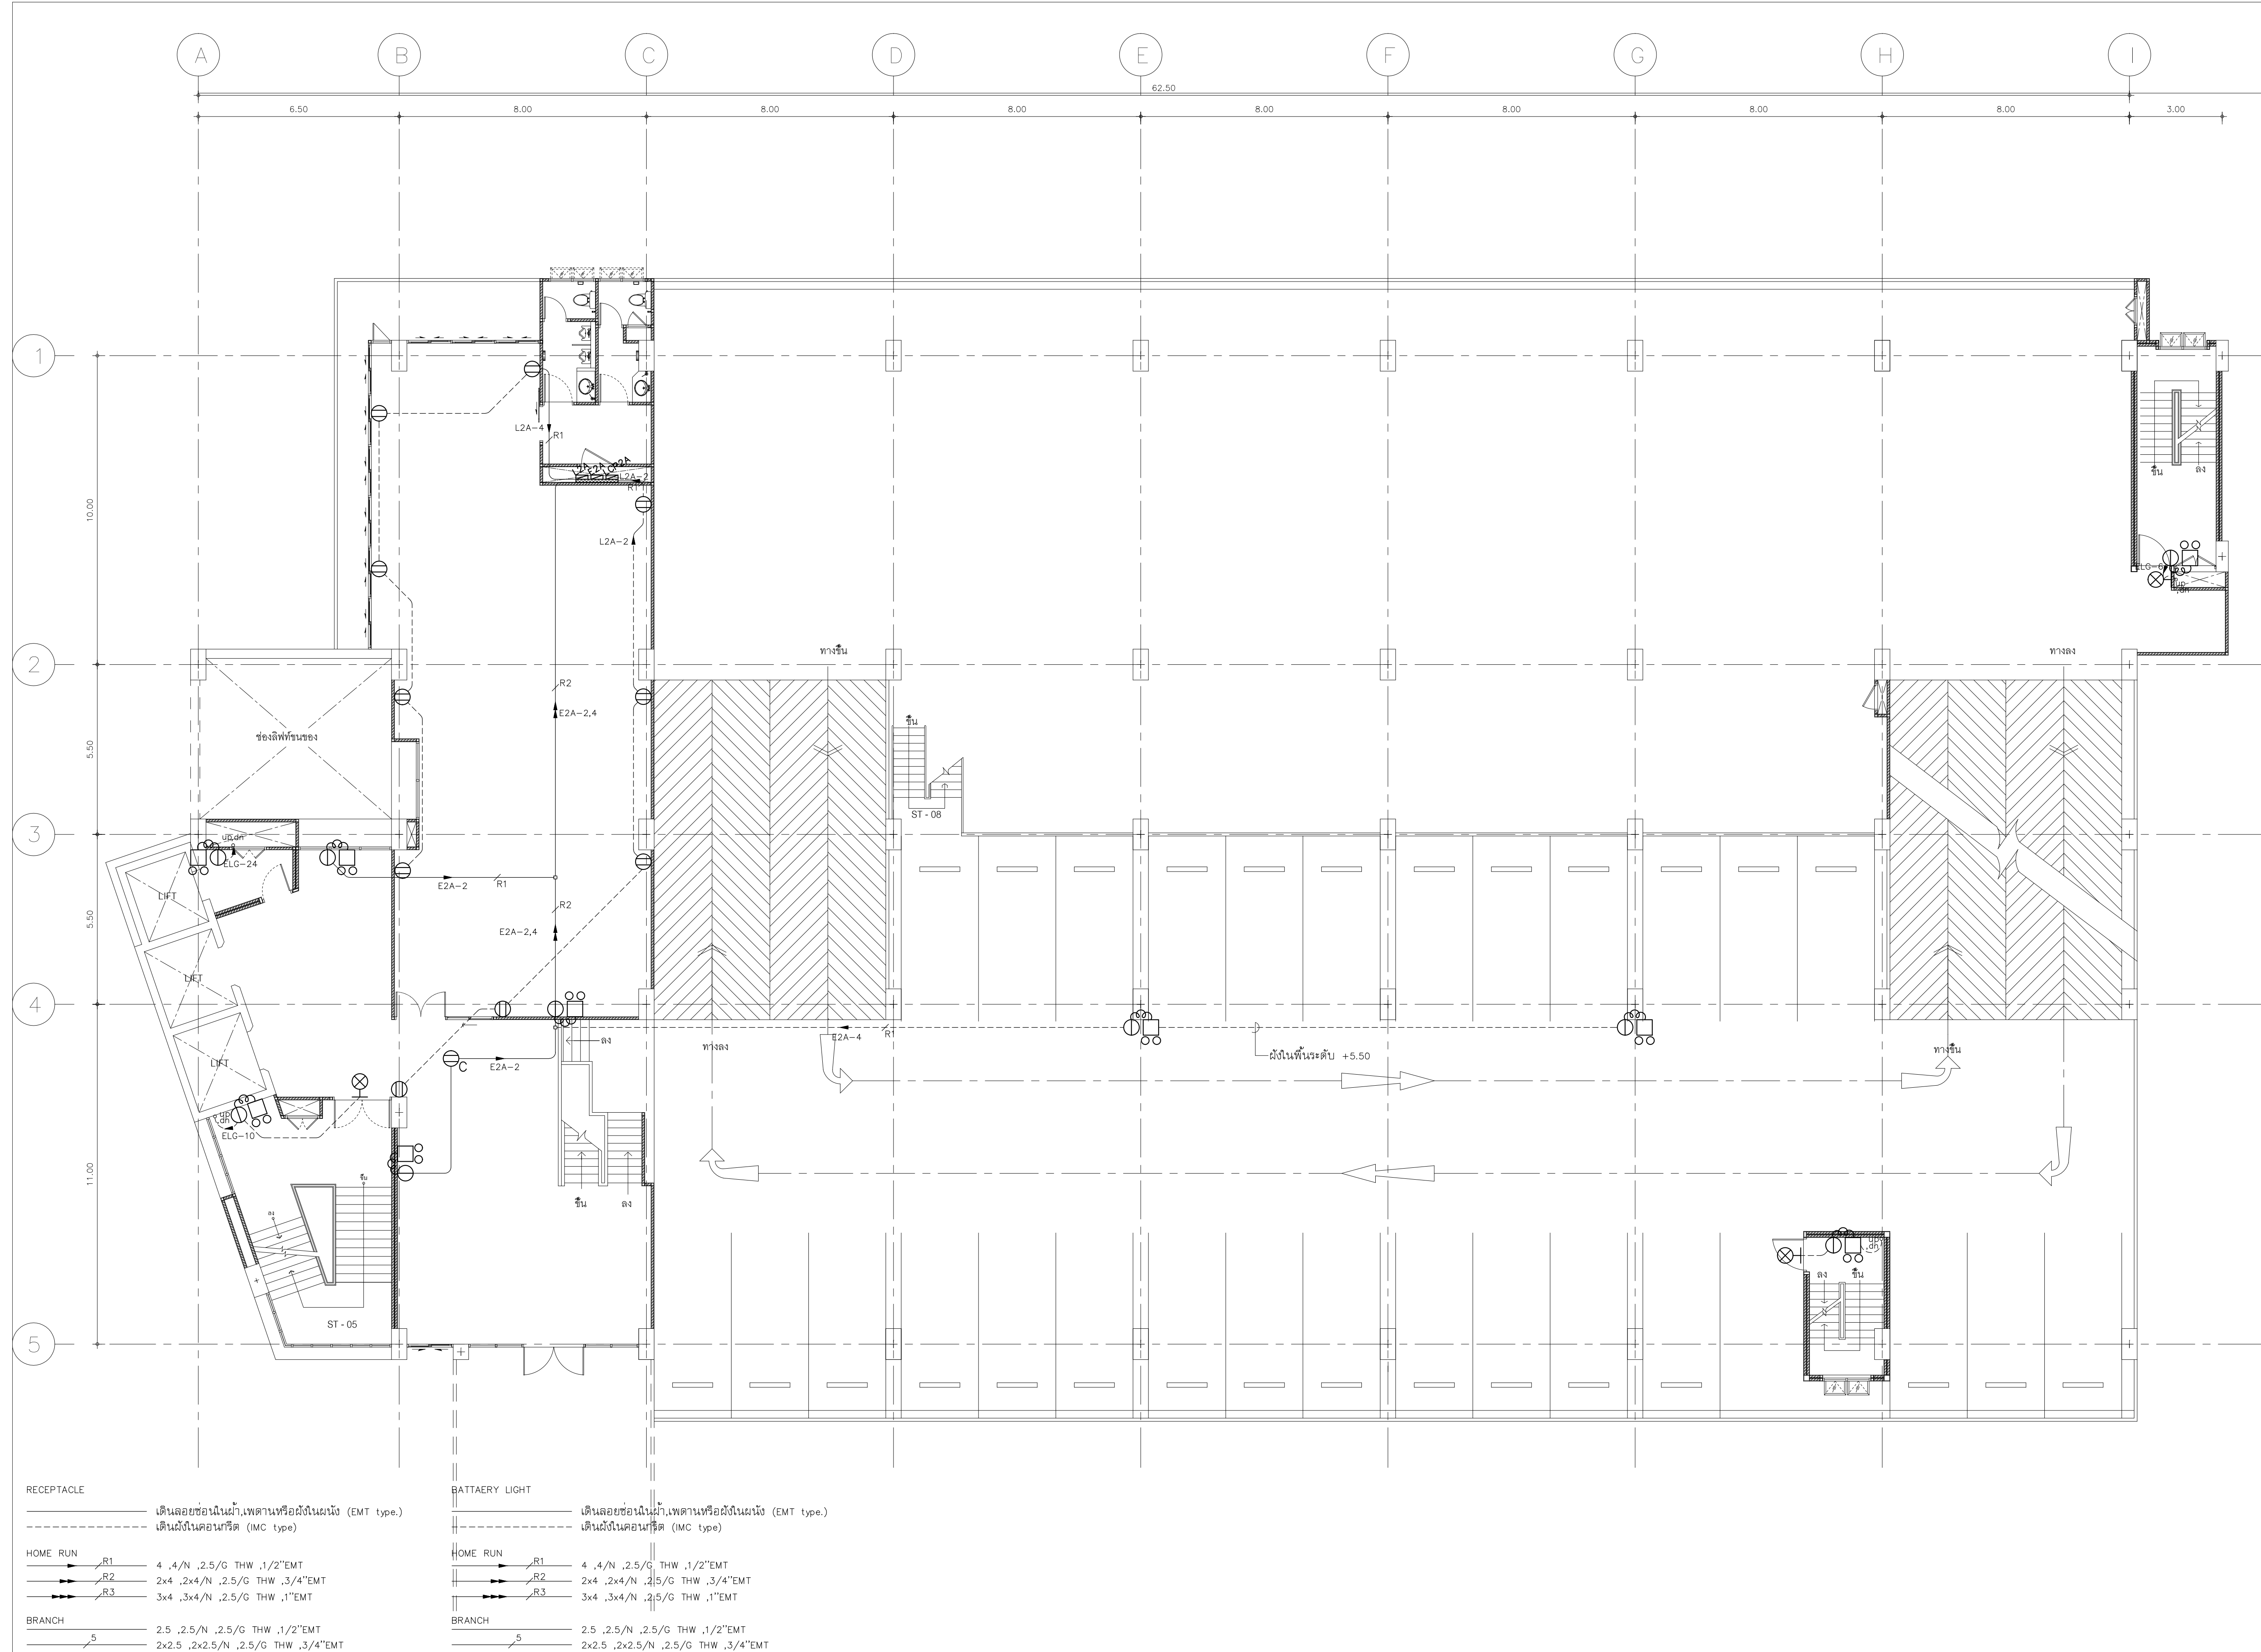

LAYOUT PLAN 2-A Fl. (อาคารส่วนหลัง) RECEPTACLE and EMERGENCY LIGHT




โครงการ

อาคารศูนย์กลางปฏิบัติการรวม
คณะวิศวกรรมศาสตร์

เจ้าของ


สถาปนิกผู้ออกแบบ

นาย ช่าง เศรษฐบุตร ส.ศ.บ.2203

วิศวกรผู้ออกแบบ



บริษัท ธีจ คอนสตรัคชั่น จำกัด
259/243-244 ซอยพิบูลย์วัฒนา (เบ็ญทิพย์มอญ 13)
ถนน สุขุมวิท 71 แขวงพระโขนงเหนือ
เขตวัฒนา กรุงเทพมหานคร 10110
โทรศัพท์ : (02) 3913838
โทรสาร : (02) 3916911

ผู้ควบคุมงาน



บริษัท ธีจ คอนสตรัคชั่น จำกัด
259/243-244 ซอยพิบูลย์วัฒนา (เบ็ญทิพย์มอญ 13)
ถนน สุขุมวิท 71 แขวงพระโขนงเหนือ
เขตวัฒนา กรุงเทพมหานคร 10110
โทรศัพท์ : (02) 3913838
โทรสาร : (02) 3916911

ผู้รับจ้าง



ทำงานในส่วนจำกัด บัณฑิตพงษ์ก่อสร้าง
44 ซอยอินทามระ 33 แยก 2
ถนน สุขุมวิท เขตดินแดง กรุงเทพมหานคร
10400
โทรศัพท์ : (02) 2773038 , (02) 2754494
โทรสาร : (02) 2754496

ผู้เสนอ

นาย สุกิจ สิมณณภักดิ์
ผู้จัดการโครงการ
ทำงานในส่วนจำกัด บัณฑิตพงษ์ก่อสร้าง
วันที่

ผู้อนุมัติ

นาย ศักดา คงสมบูรณ์
วิศวกรควบคุมโครงการ
บริษัท ธีจ คอนสตรัคชั่น จำกัด
วันที่

AS-BUILT DRAWING

ชื่ออาคาร อาคารสิรินธร

ชื่อแบบ

LAYOUT PLAN 2-B Fl. (อาคารส่วนหลัง)
RECEPTACLE and EMERGENCY LIGHT


ผู้เขียนแบบ

นาย ชรรตกร ภิพงษ์ไพฑริย์ ภาท.32847

ผู้ตรวจแบบ

นาย ชัยวิชิต สุทธิธรรม ภาท.6595

วันที่	ขนาดแผ่น	รวม
31 มีนาคม 56		
หน้าสารบัญ	EE-37	
1:100		

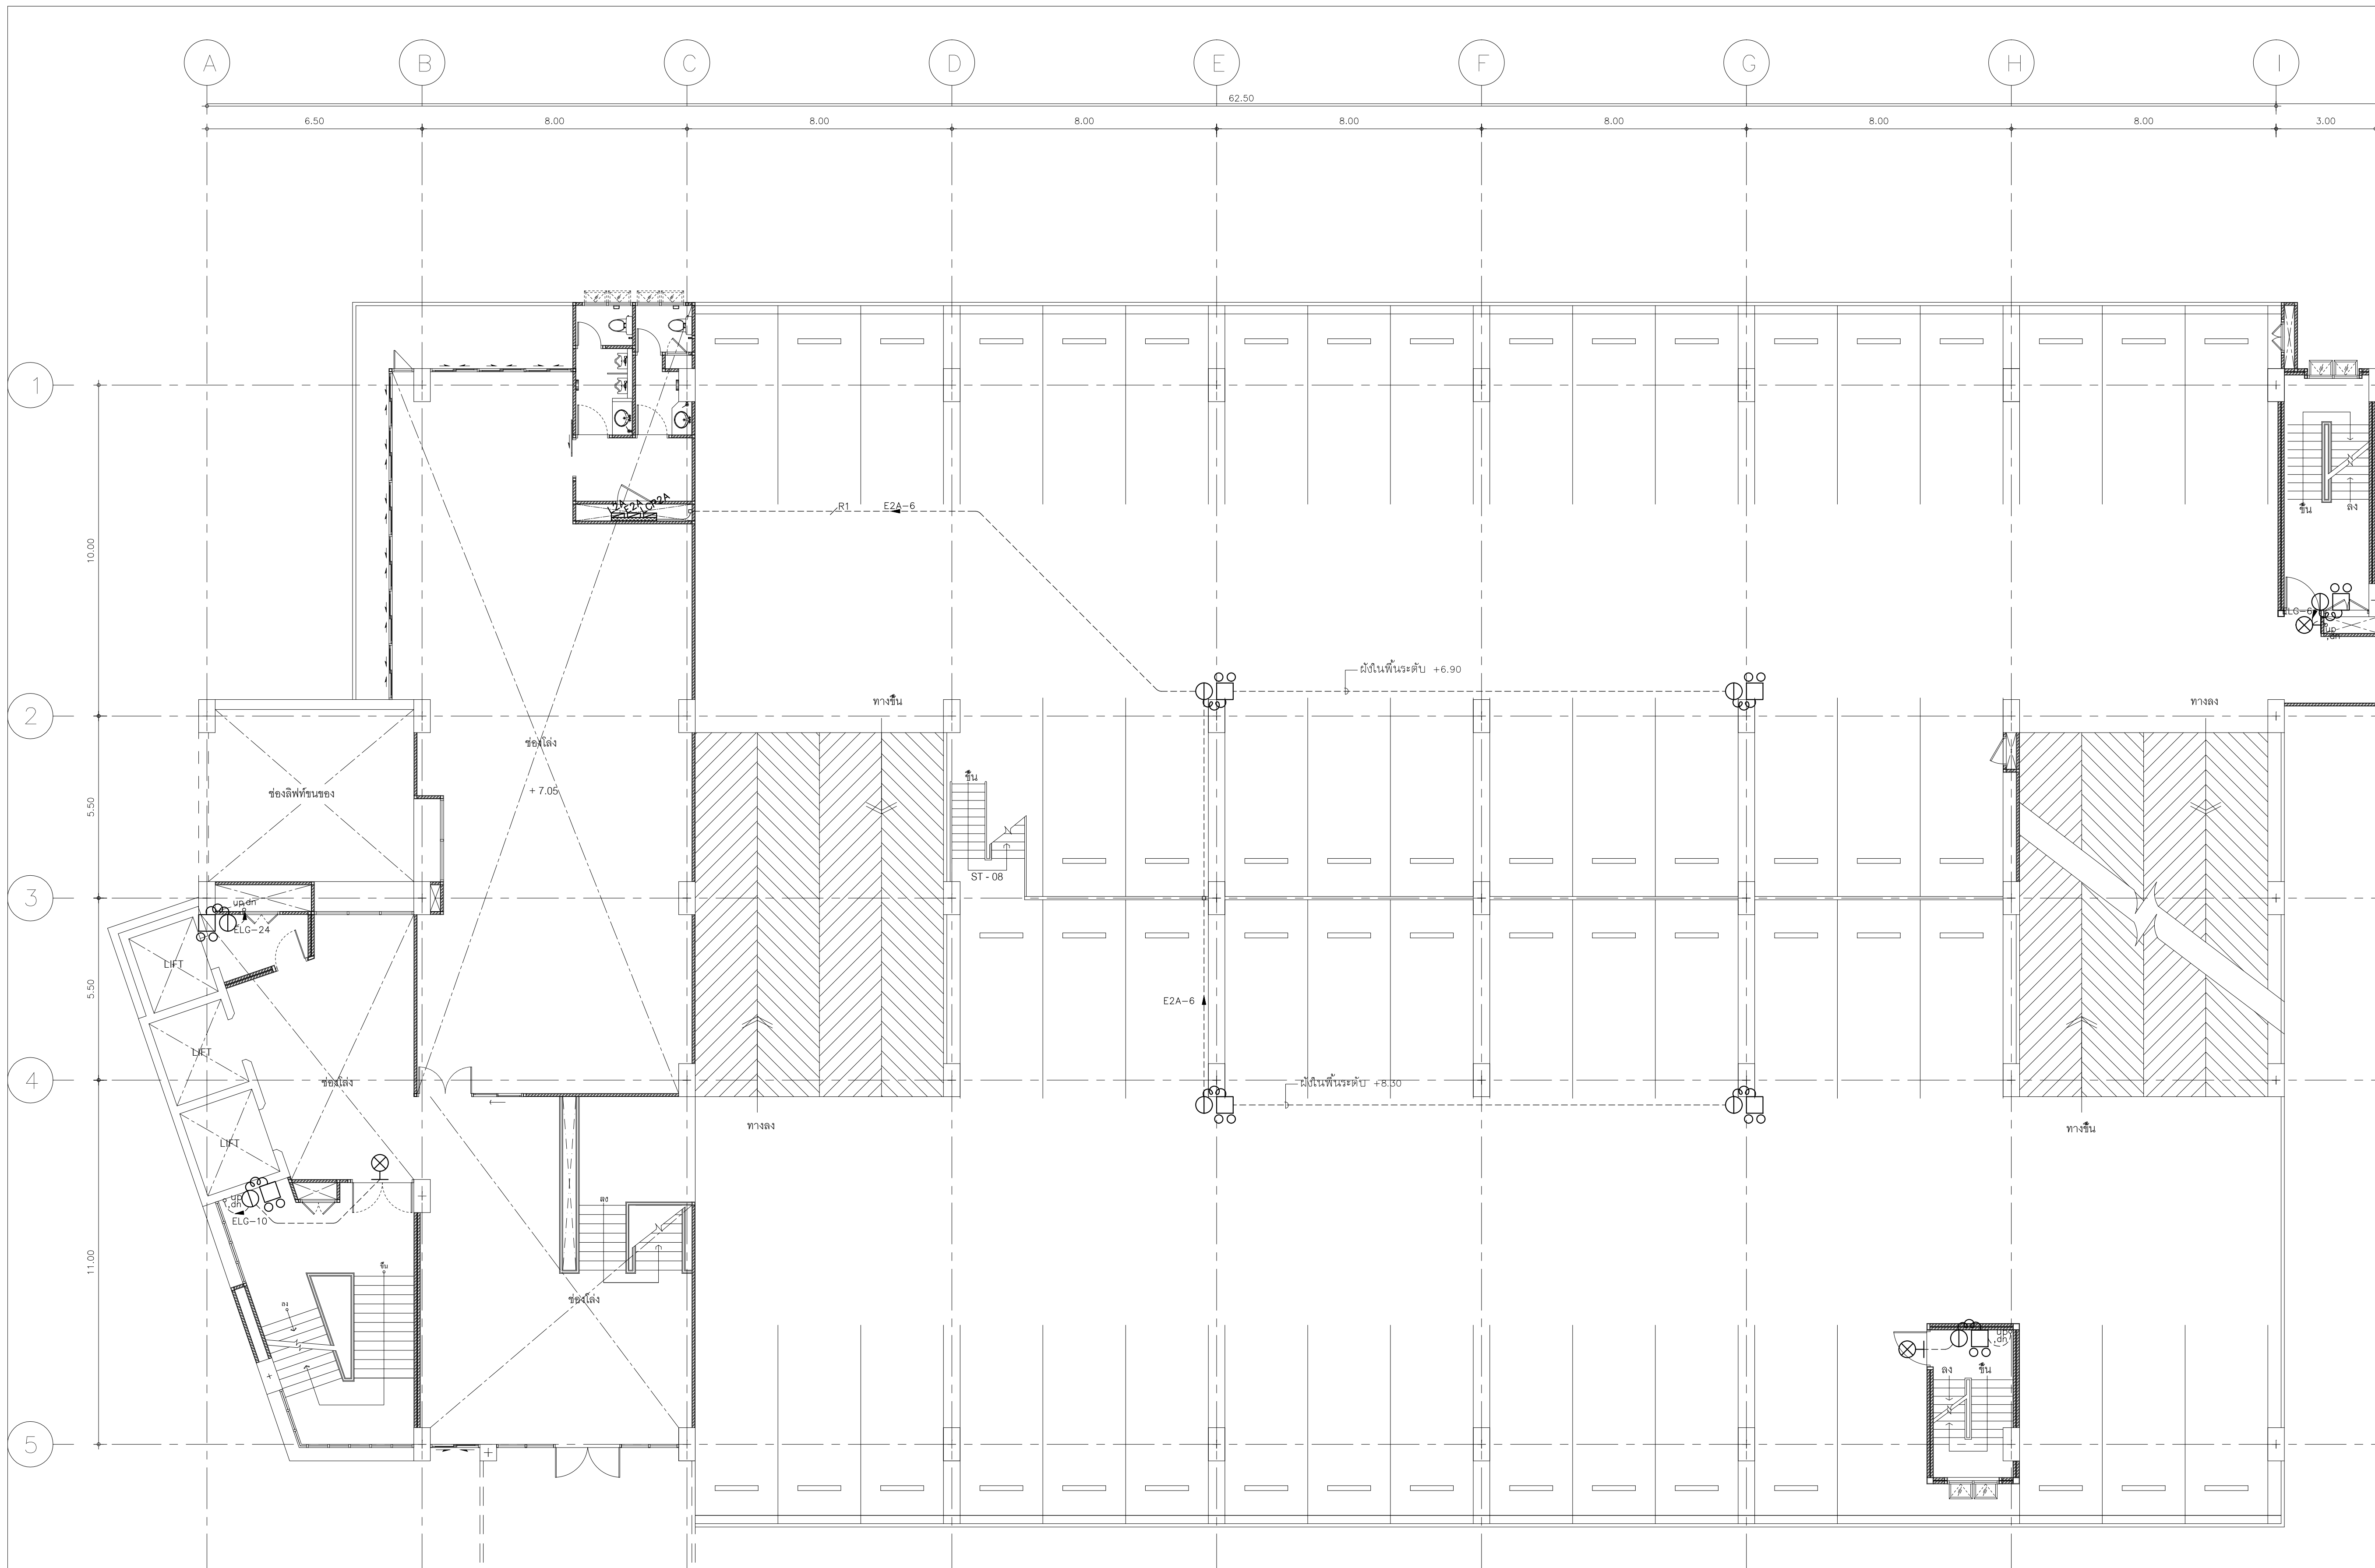

RECEPTACLE	เดินลอยซ่อนในฝ้า, เพดานหรือฝังในผนัง (EMT type.)	BATTERY LIGHT	เดินลอยซ่อนในฝ้า, เพดานหรือฝังในผนัง (EMT type.)
	เดินฝังในคอนกรีต (IMC type)		เดินฝังในคอนกรีต (IMC type)
HOME RUN	R1 4 .4/N .2.5/G THW .1/2"EMT	HOME RUN	R1 4 .4/N .2.5/G THW .1/2"EMT
	R2 2x4 .2x4/N .2.5/G THW .3/4"EMT		R2 2x4 .2x4/N .2.5/G THW .3/4"EMT
	R3 3x4 .3x4/N .2.5/G THW .1"EMT		R3 3x4 .3x4/N .2.5/G THW .1"EMT
BRANCH	2.5 .2.5/N .2.5/G THW .1/2"EMT	BRANCH	2.5 .2.5/N .2.5/G THW .1/2"EMT
	5 2x2.5 .2x2.5/N .2.5/G THW .3/4"EMT		5 2x2.5 .2x2.5/N .2.5/G THW .3/4"EMT

LAYOUT PLAN 2-B Fl. (อาคารส่วนหลัง) RECEPTACLE and EMERGENCY LIGHT



มหาวิทยาลัยเทคโนโลยีราชมงคลกรุงเทพ

โครงการ

อาคารศูนย์กลางปฏิบัติการรวม
คณะวิศวกรรมศาสตร์

เจ้าของ

มหาวิทยาลัยเทคโนโลยีราชมงคลกรุงเทพ

สถาปนิกผู้ออกแบบ

นาย ชูชีพ ชูชีพ ๓.๓๐.2203

วิศวกรผู้ออกแบบ



บริษัท ธีจ คอนสตรัคชั่น จำกัด
259/243-244 ซอยพิบูลย์วัฒนา (บริษัทแม่อยู่ 13)
ถนน สุขุมวิท 71 แขวงพระโขนงเหนือ
เขตวัฒนา กรุงเทพมหานคร 10110
โทรศัพท์ : (02) 3913838
โทรสาร : (02) 3916911

ผู้ควบคุมงาน



บริษัท ธีจ คอนสตรัคชั่น จำกัด
259/243-244 ซอยพิบูลย์วัฒนา (บริษัทแม่อยู่ 13)
ถนน สุขุมวิท 71 แขวงพระโขนงเหนือ
เขตวัฒนา กรุงเทพมหานคร 10110
โทรศัพท์ : (02) 3913838
โทรสาร : (02) 3916911

ผู้รับจ้าง



44 ซอยอินทามระ 33 แยก 2
ถนน สุขุมวิท เขตวัฒนา กรุงเทพมหานคร
10400
โทรศัพท์ : (02) 2773038, (02) 2754494
โทรสาร : (02) 2754496

ผู้เสนอ

นาย สุกิจ สิมณนัทธ์
ผู้จัดการโครงการ
วันที่

ผู้อนุมัติ

นาย ศักดา คงสมบูรณ์
วิศวกรควบคุมโครงการ
บริษัท ธีจ คอนสตรัคชั่น จำกัด
วันที่

AS-BUILT DRAWING

ชื่ออาคาร อาคารสิรินธร

ชื่อแบบ

LAYOUT PLAN 3-A Fl. (อาคารส่วนหลัง)
RECEPTACLE and EMERGENCY LIGHT


ผู้เขียนแบบ

นาย อรรถพร ธีพงษ์พาณิชย์ ภาท.32847

ผู้ตรวจแบบ

นาย ประจักษ์ สุทธิธรรม ภาท.6595

วันที่	ขนาดแผ่น	รวม
31 มีนาคม 56	56	
หน้ากระดาษ	EE-38	
1:100		

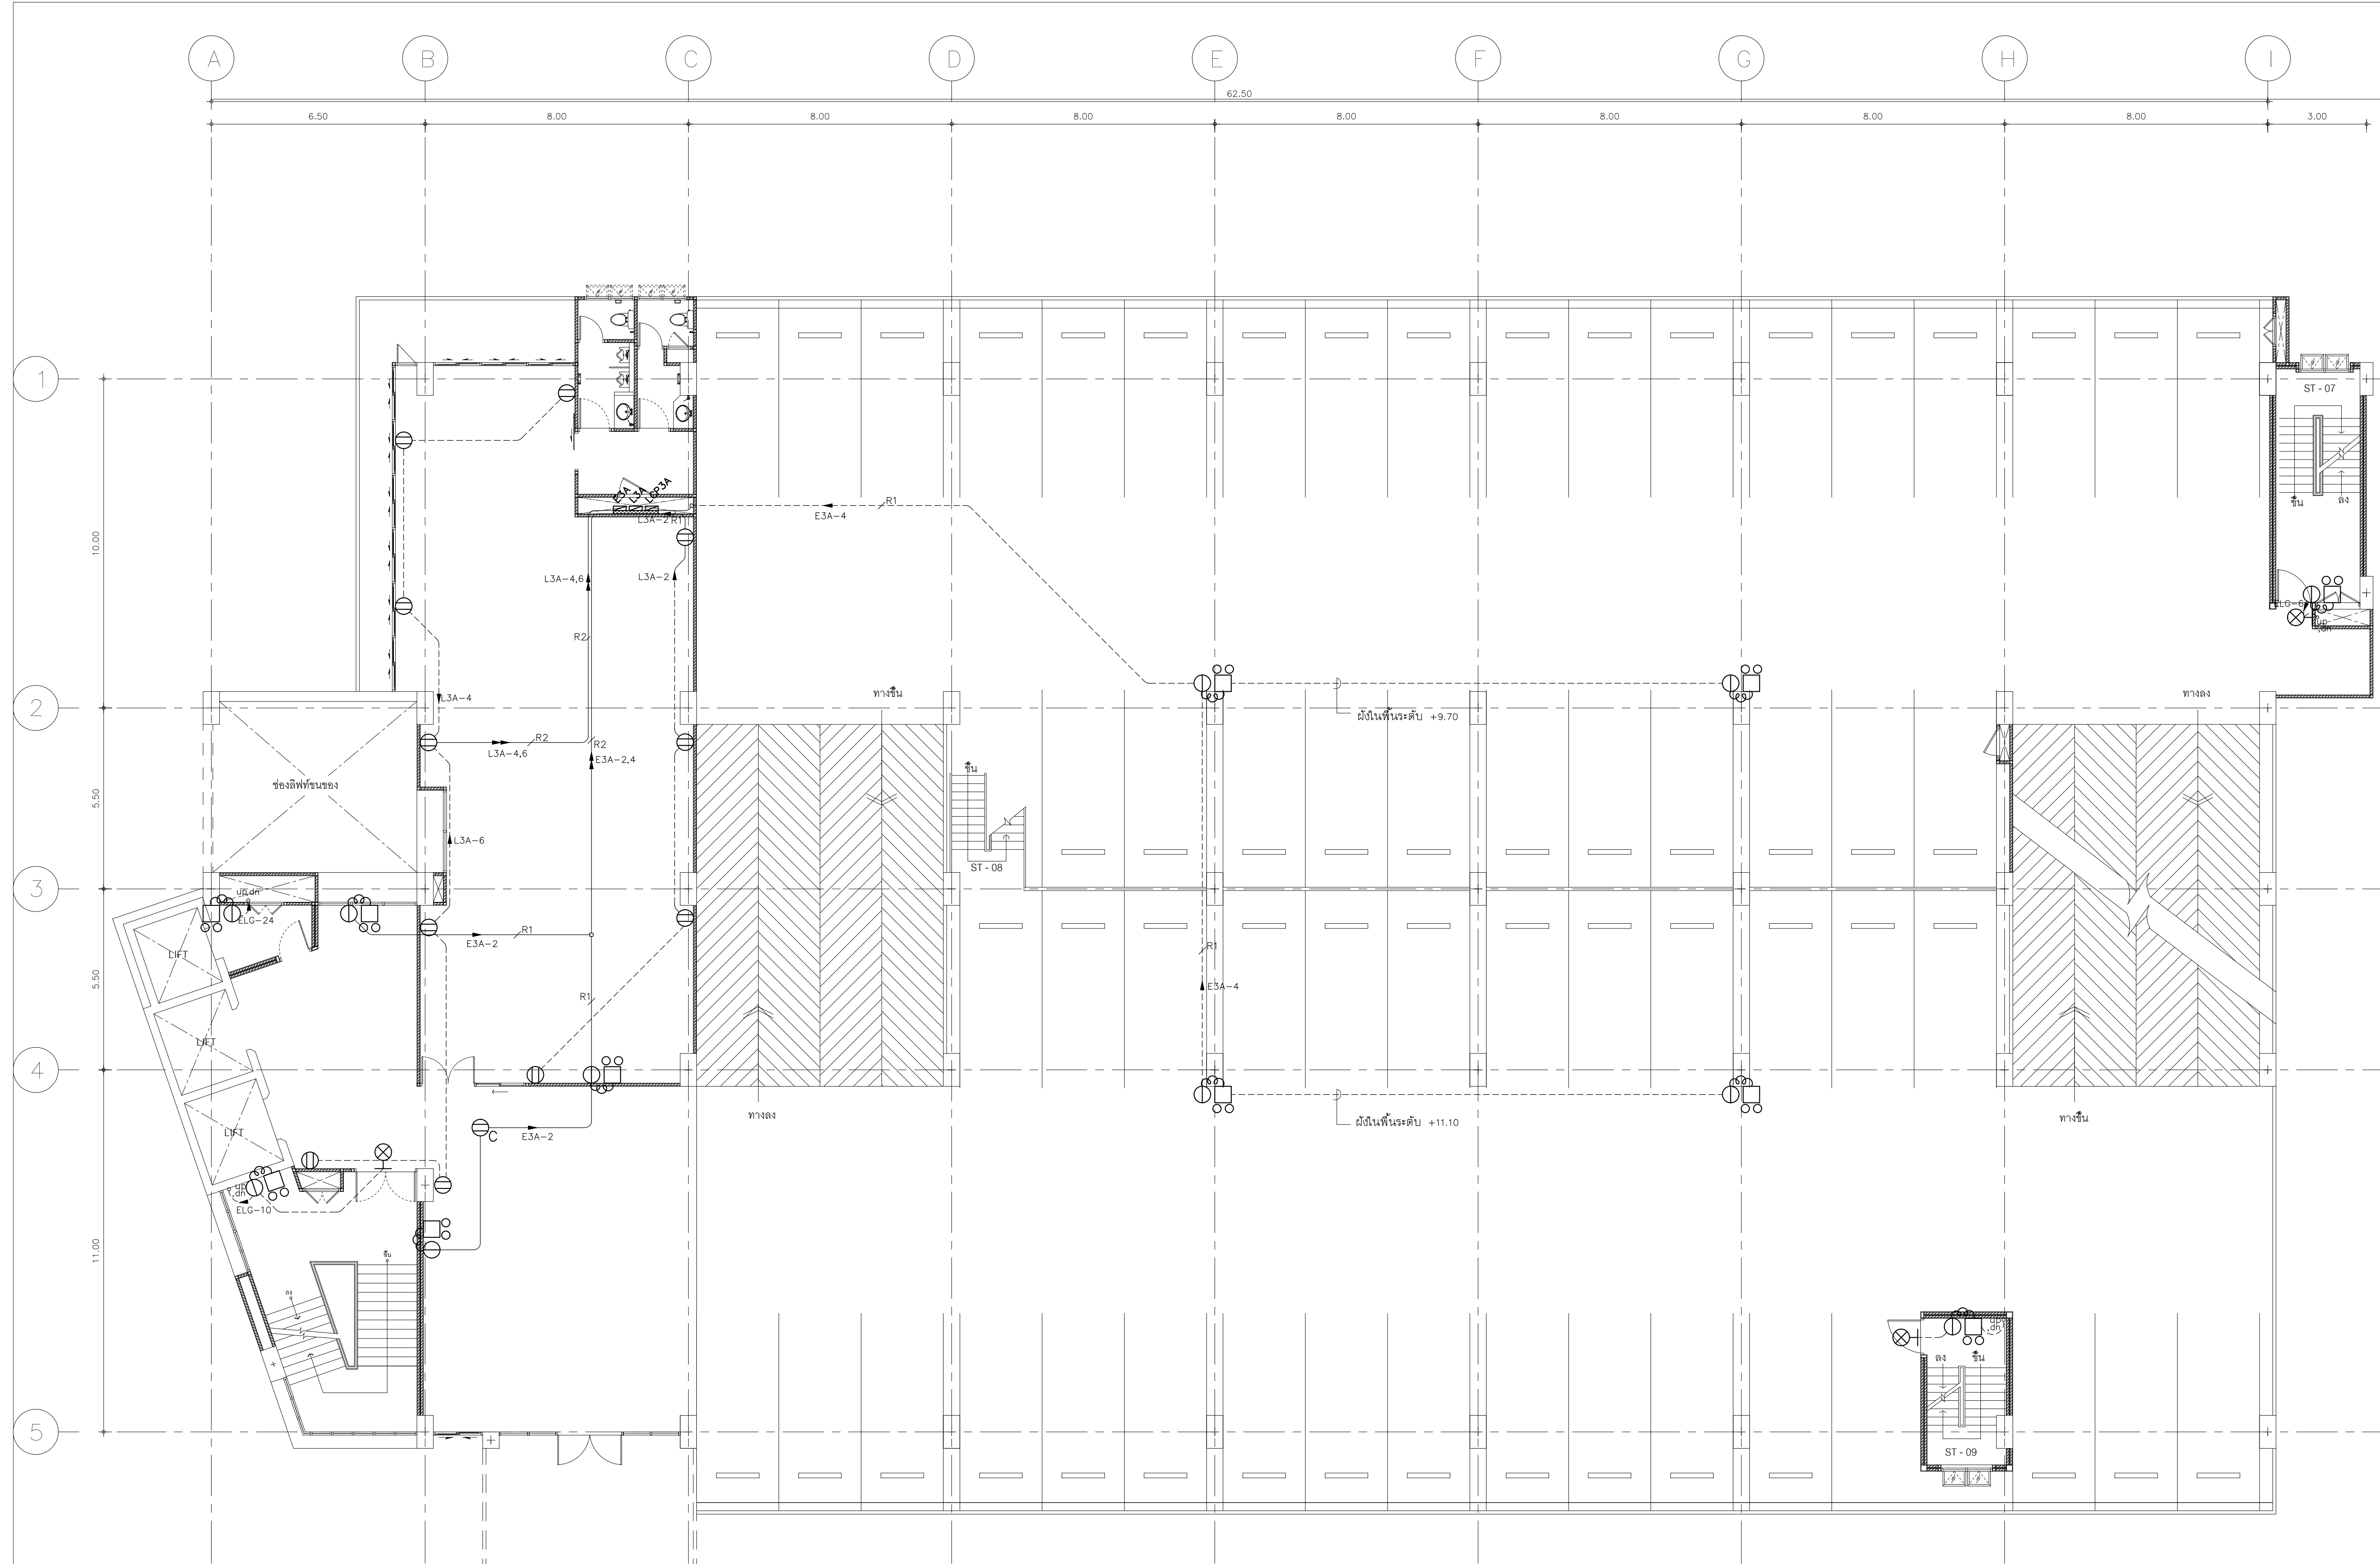

RECEPTACLE	เดินลอยซ่อนในฝ้า, เพดานหรือฝังในผนัง (EMT type.)	BATTERY LIGHT	เดินลอยซ่อนในฝ้า, เพดานหรือฝังในผนัง (EMT type.)
	เดินฝังในคอนกรีต (MC type)		เดินฝังในคอนกรีต (MC type)
HOME RUN	R1 4 .4/N .2.5/G THW .1/2"EMT	HOME RUN	ผ่านเชื่อมตัก (ดูแบบขยาย)
	R2 2x4 .2x4/N .2.5/G THW .3/4"EMT		R1 4 .4/N .2.5/G THW .1/2"EMT
	R3 3x4 .3x4/N .2.5/G THW .1"EMT		R2 2x4 .2x4/N .2.5/G THW .3/4"EMT
BRANCH	2.5 .2.5/N .2.5/G THW .1/2"EMT		R3 3x4 .3x4/N .2.5/G THW .1"EMT
	5 2x2.5 .2x2.5/N .2.5/G THW .3/4"EMT	BRANCH	2.5 .2.5/N .2.5/G THW .1/2"EMT
			5 2x2.5 .2x2.5/N .2.5/G THW .3/4"EMT

LAYOUT PLAN 3-A Fl. (อาคารส่วนหลัง) RECEPTACLE and EMERGENCY LIGHT



มหาวิทยาลัยเทคโนโลยีราชมงคลกรุงเทพ

โครงการ
อาคารศูนย์กลางปฏิบัติการรวม
คณะวิศวกรรมศาสตร์

เจ้าของ
มหาวิทยาลัยเทคโนโลยีราชมงคลกรุงเทพ

สถาปนิกผู้ออกแบบ
นาย ชูชีพ ชูชีพ ๓.๓๐.2203

วิศวกรผู้ออกแบบ
ร.ค.ค.
บริษัท ธีจ คอนสตรัคชั่น จำกัด
259/243-244 ซอยพิบูลย์วัฒนา (เบ็ญทิพย์มอญ 13)
ถนน สุขุมวิท 71 แขวงพระโขนงเหนือ
เขตวัฒนา กรุงเทพมหานคร 10110
โทรศัพท์ : (02) 3913838
โทรสาร : (02) 3916911

ผู้ควบคุมงาน
ร.ค.ค.
บริษัท ธีจ คอนสตรัคชั่น จำกัด
259/243-244 ซอยพิบูลย์วัฒนา (เบ็ญทิพย์มอญ 13)
ถนน สุขุมวิท 71 แขวงพระโขนงเหนือ
เขตวัฒนา กรุงเทพมหานคร 10110
โทรศัพท์ : (02) 3913838
โทรสาร : (02) 3916911

ผู้รับจ้าง
KP CONSTRUCTION
ทำงานในส่วนจำกัด เบ็ญทิพย์มอญ 13
44 ซอยอินทามระ 33 แยก 2
ถนน สุขุมวิท เขตวัฒนา กรุงเทพมหานคร
10400
โทรศัพท์ : (02) 2773038 , (02) 2754494
โทรสาร : (02) 2754496

ผู้เสนอ
นาย สุกิจ สิมณนัทธ์
ผู้จัดการโครงการ
ทำงานในส่วนจำกัด เบ็ญทิพย์มอญ 13
วันที่

ผู้อนุมัติ
นาย ศักดา คงสมบูรณ์
วิศวกรควบคุมโครงการ
บริษัท ธีจ คอนสตรัคชั่น จำกัด
วันที่

AS-BUILT DRAWING


ชื่ออาคาร อาคารสินธร

ชื่อแบบ
LAYOUT PLAN 3-B Fl. (อาคารส่วนหลัง)
RECEPTACLE and EMERGENCY LIGHT

ผู้เขียนแบบ
นาย ชรรตกร ธิพงษ์พาณิชย์ ภาท.32847

ผู้ตรวจแบบ
นาย ชัยวัฒน์ สุทธิธรรม ภาท.6595

วันที่ 31 มีนาคม 56
หน้ากระดาษ 56
หมายเลข EE-39
1:100

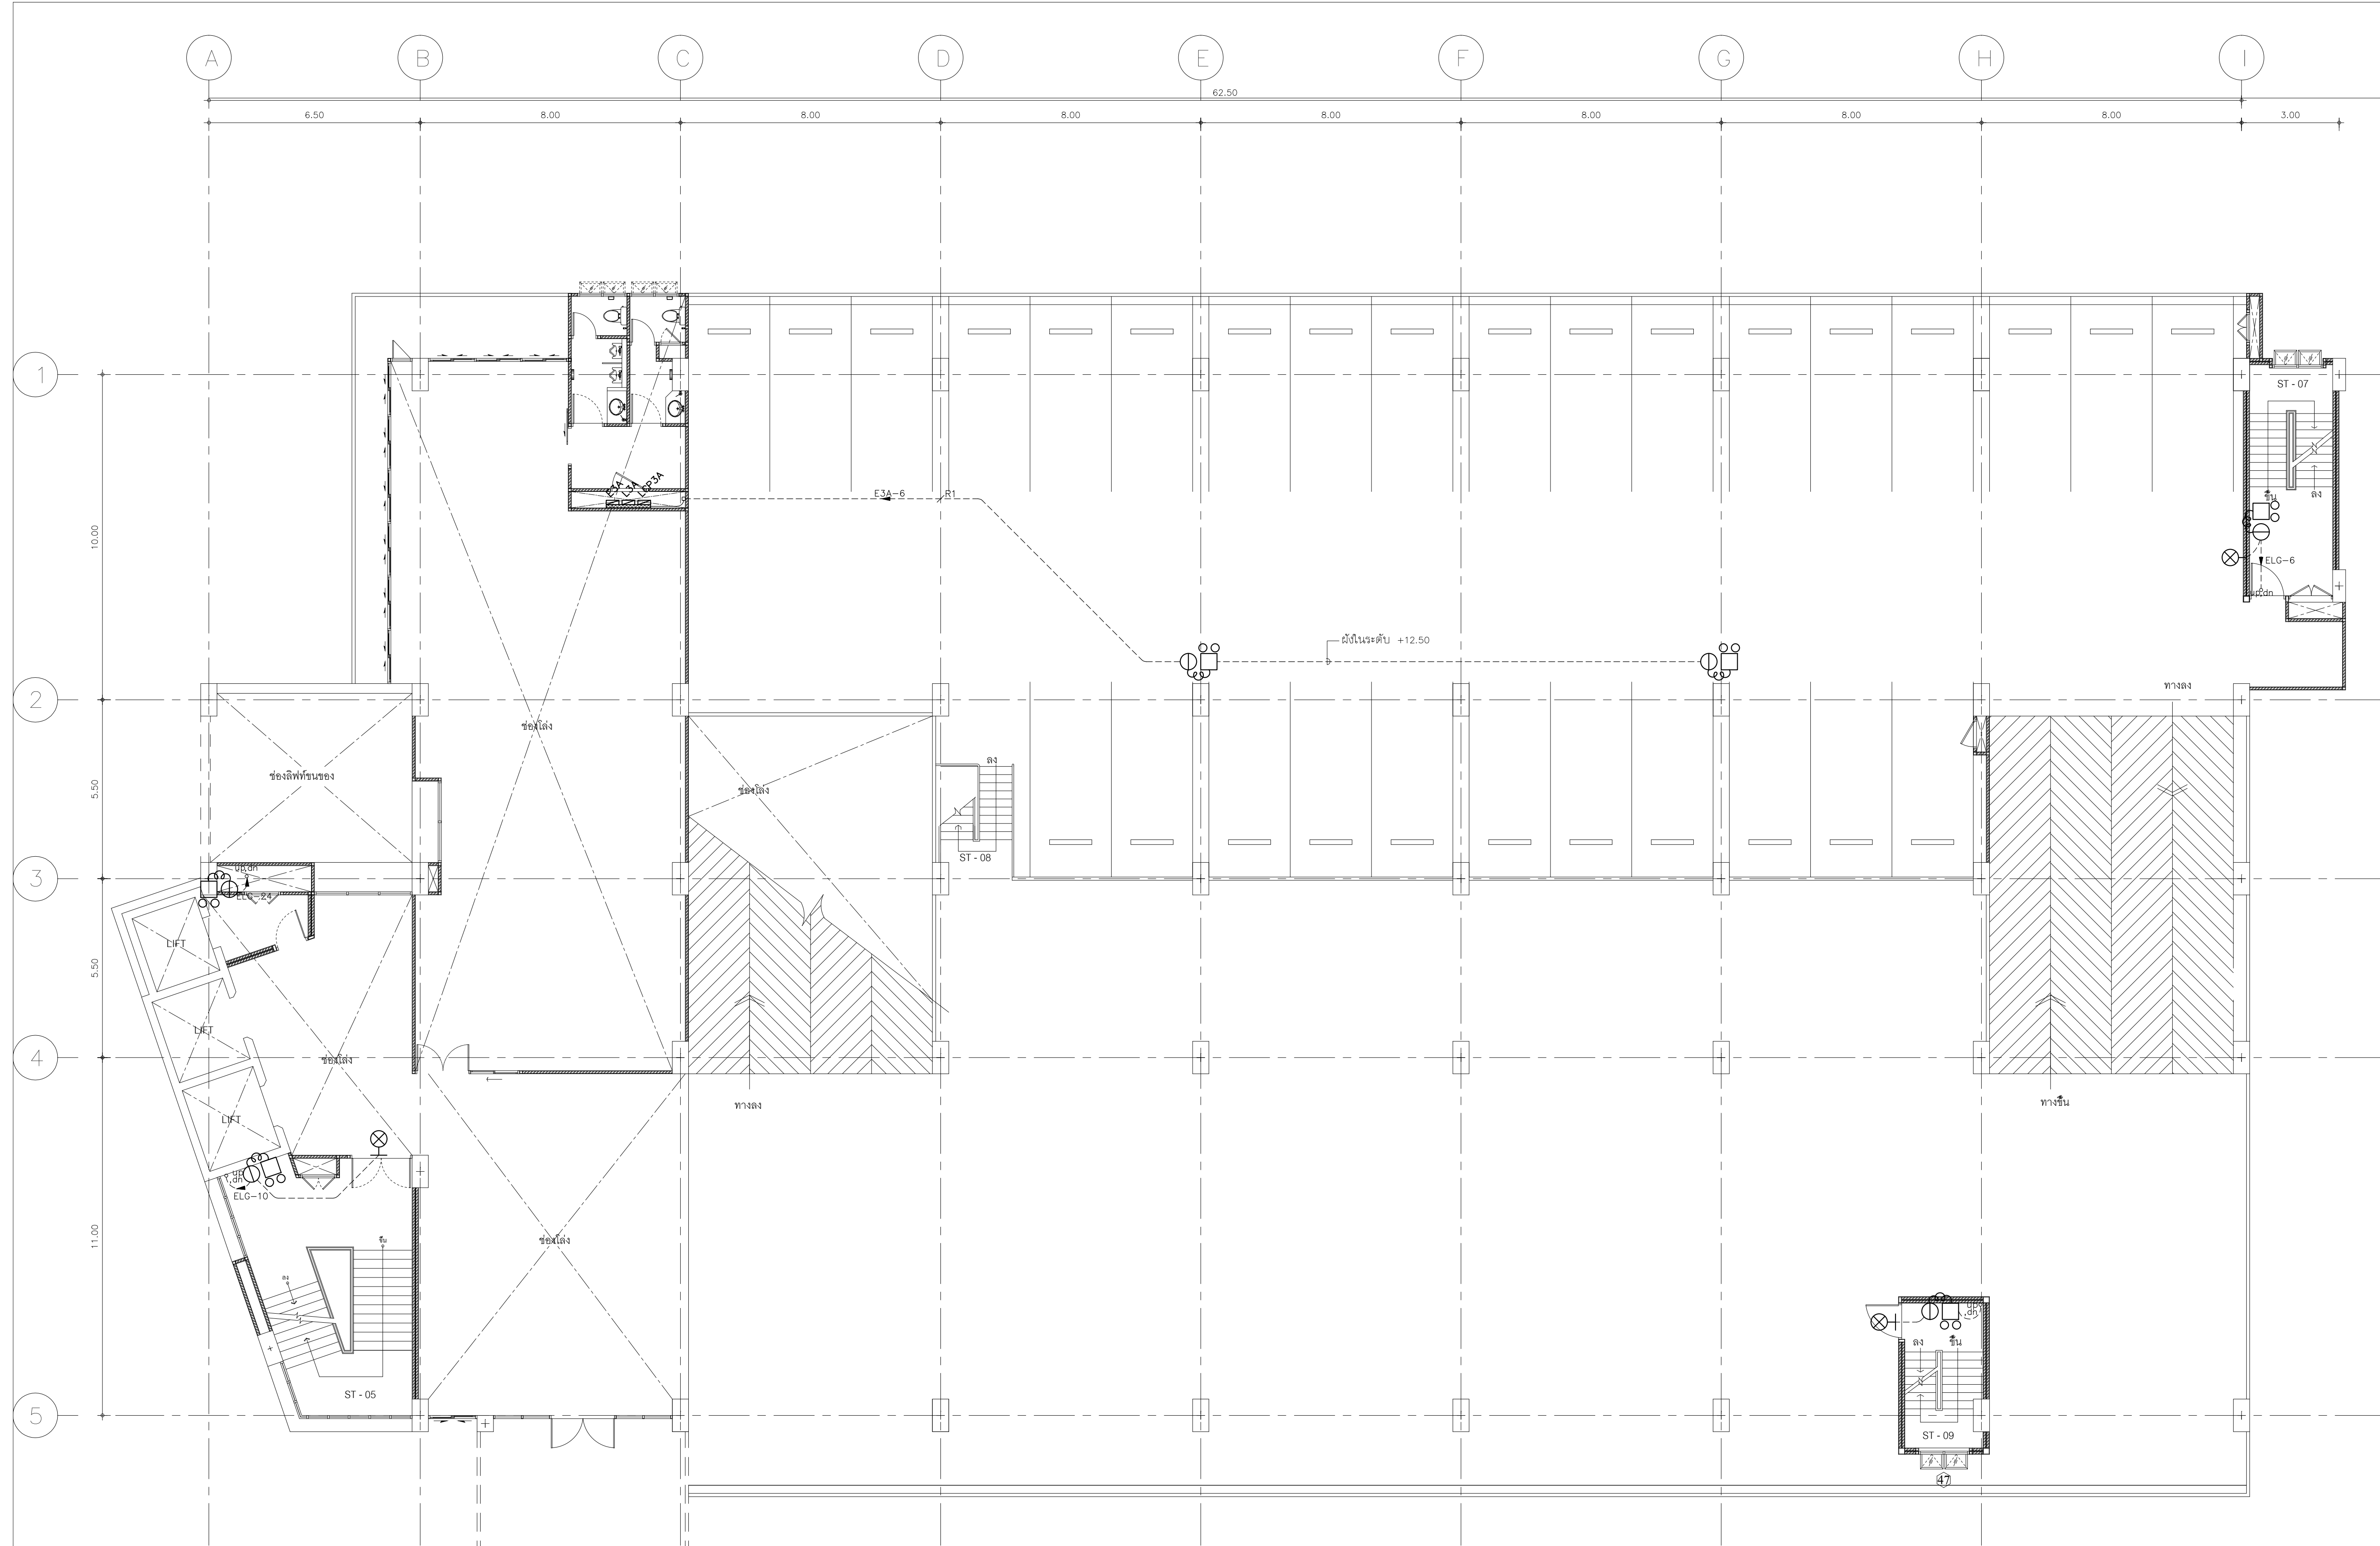

RECEPTACLE	เดินลอยซ่อนในฝ้า, เพดานหรือฝังในผนัง (EMT type.)	BATTERY LIGHT	เดินลอยซ่อนในฝ้า, เพดานหรือฝังในผนัง (EMT type.)
	เดินฝังในคอนกรีต (MC type)		เดินฝังในคอนกรีต (MC type)
HOME RUN	R1 4 .4/N .2.5/G THW .1/2"EMT	HOME RUN	R1 4 .4/N .2.5/G THW .1/2"EMT
	R2 2x4 .2x4/N .2.5/G THW .3/4"EMT		R2 2x4 .2x4/N .2.5/G THW .3/4"EMT
	R3 3x4 .3x4/N .2.5/G THW .1"EMT		R3 3x4 .3x4/N .2.5/G THW .1"EMT
BRANCH	2.5 .2.5/N .2.5/G THW .1/2"EMT	BRANCH	2.5 .2.5/N .2.5/G THW .1/2"EMT
	5 2x2.5 .2x2.5/N .2.5/G THW .3/4"EMT		5 2x2.5 .2x2.5/N .2.5/G THW .3/4"EMT

LAYOUT PLAN 3-B Fl. (อาคารส่วนหลัง) RECEPTACLE and EMERGENCY LIGHT




โครงการ
อาคารศูนย์กลางปฏิบัติการรวม
คณะวิศวกรรมศาสตร์

เจ้าของ

สถาปนิกผู้ออกแบบ
นาย ช่าง เศรษฐบุตร ส.ต.2203

วิศวกรผู้ออกแบบ
ร.ค.ค.
บริษัท ธีจ คอนสตรัคชั่น จำกัด
259/243-244 ซอยพิบูลย์วัฒนา (บริเวณแยก 13)
เขตวัฒนา กรุงเทพมหานคร 10110
โทรศัพท์ : (02) 3913838
โทรสาร : (02) 3916911

ผู้ควบคุมงาน
ร.ค.ค.
บริษัท ธีจ คอนสตรัคชั่น จำกัด
259/243-244 ซอยพิบูลย์วัฒนา (บริเวณแยก 13)
เขตวัฒนา กรุงเทพมหานคร 10110
โทรศัพท์ : (02) 3913838
โทรสาร : (02) 3916911

ผู้รับจ้าง
KP CONSTRUCTION
ทำงานในส่วนจำกัด ภัยพิบัติที่ก่อสร้าง
44 ซอยอินทามระ 33 แยก 2
ถนน สุทธิสาร เขตดินแดง กรุงเทพมหานคร
10400
โทรศัพท์ : (02) 2773038, (02) 2754494
โทรสาร : (02) 2754496

ผู้เสนอ
นาย สุกิจ สิมณนารักษ์
ผู้จัดการโครงการ
ทำงานในส่วนจำกัด ภัยพิบัติที่ก่อสร้าง
วันที่

ผู้อนุมัติ
นาย ศักดา คงสมบูรณ์
วิศวกรควบคุมโครงการ
บริษัท ธีจ คอนสตรัคชั่น จำกัด
วันที่

AS-BUILT DRAWING


ชื่ออาคาร อาคารสินธร

ชื่อแบบ
LAYOUT PLAN 4 th Fl. (อาคารส่วนหลัง)
RECEPTACLE and EMERGENCY LIGHT

ผู้เขียนแบบ
นาย ช่าง เศรษฐบุตร ส.ต.2203

ผู้ตรวจแบบ
นาย ช่างรังสรรค์ สุทธิธรรม ส.ต.6595

วันที่	ขนาดแผ่น	รวม
31 มีนาคม 56	EE-40	1
มาตราส่วน		
1:100		

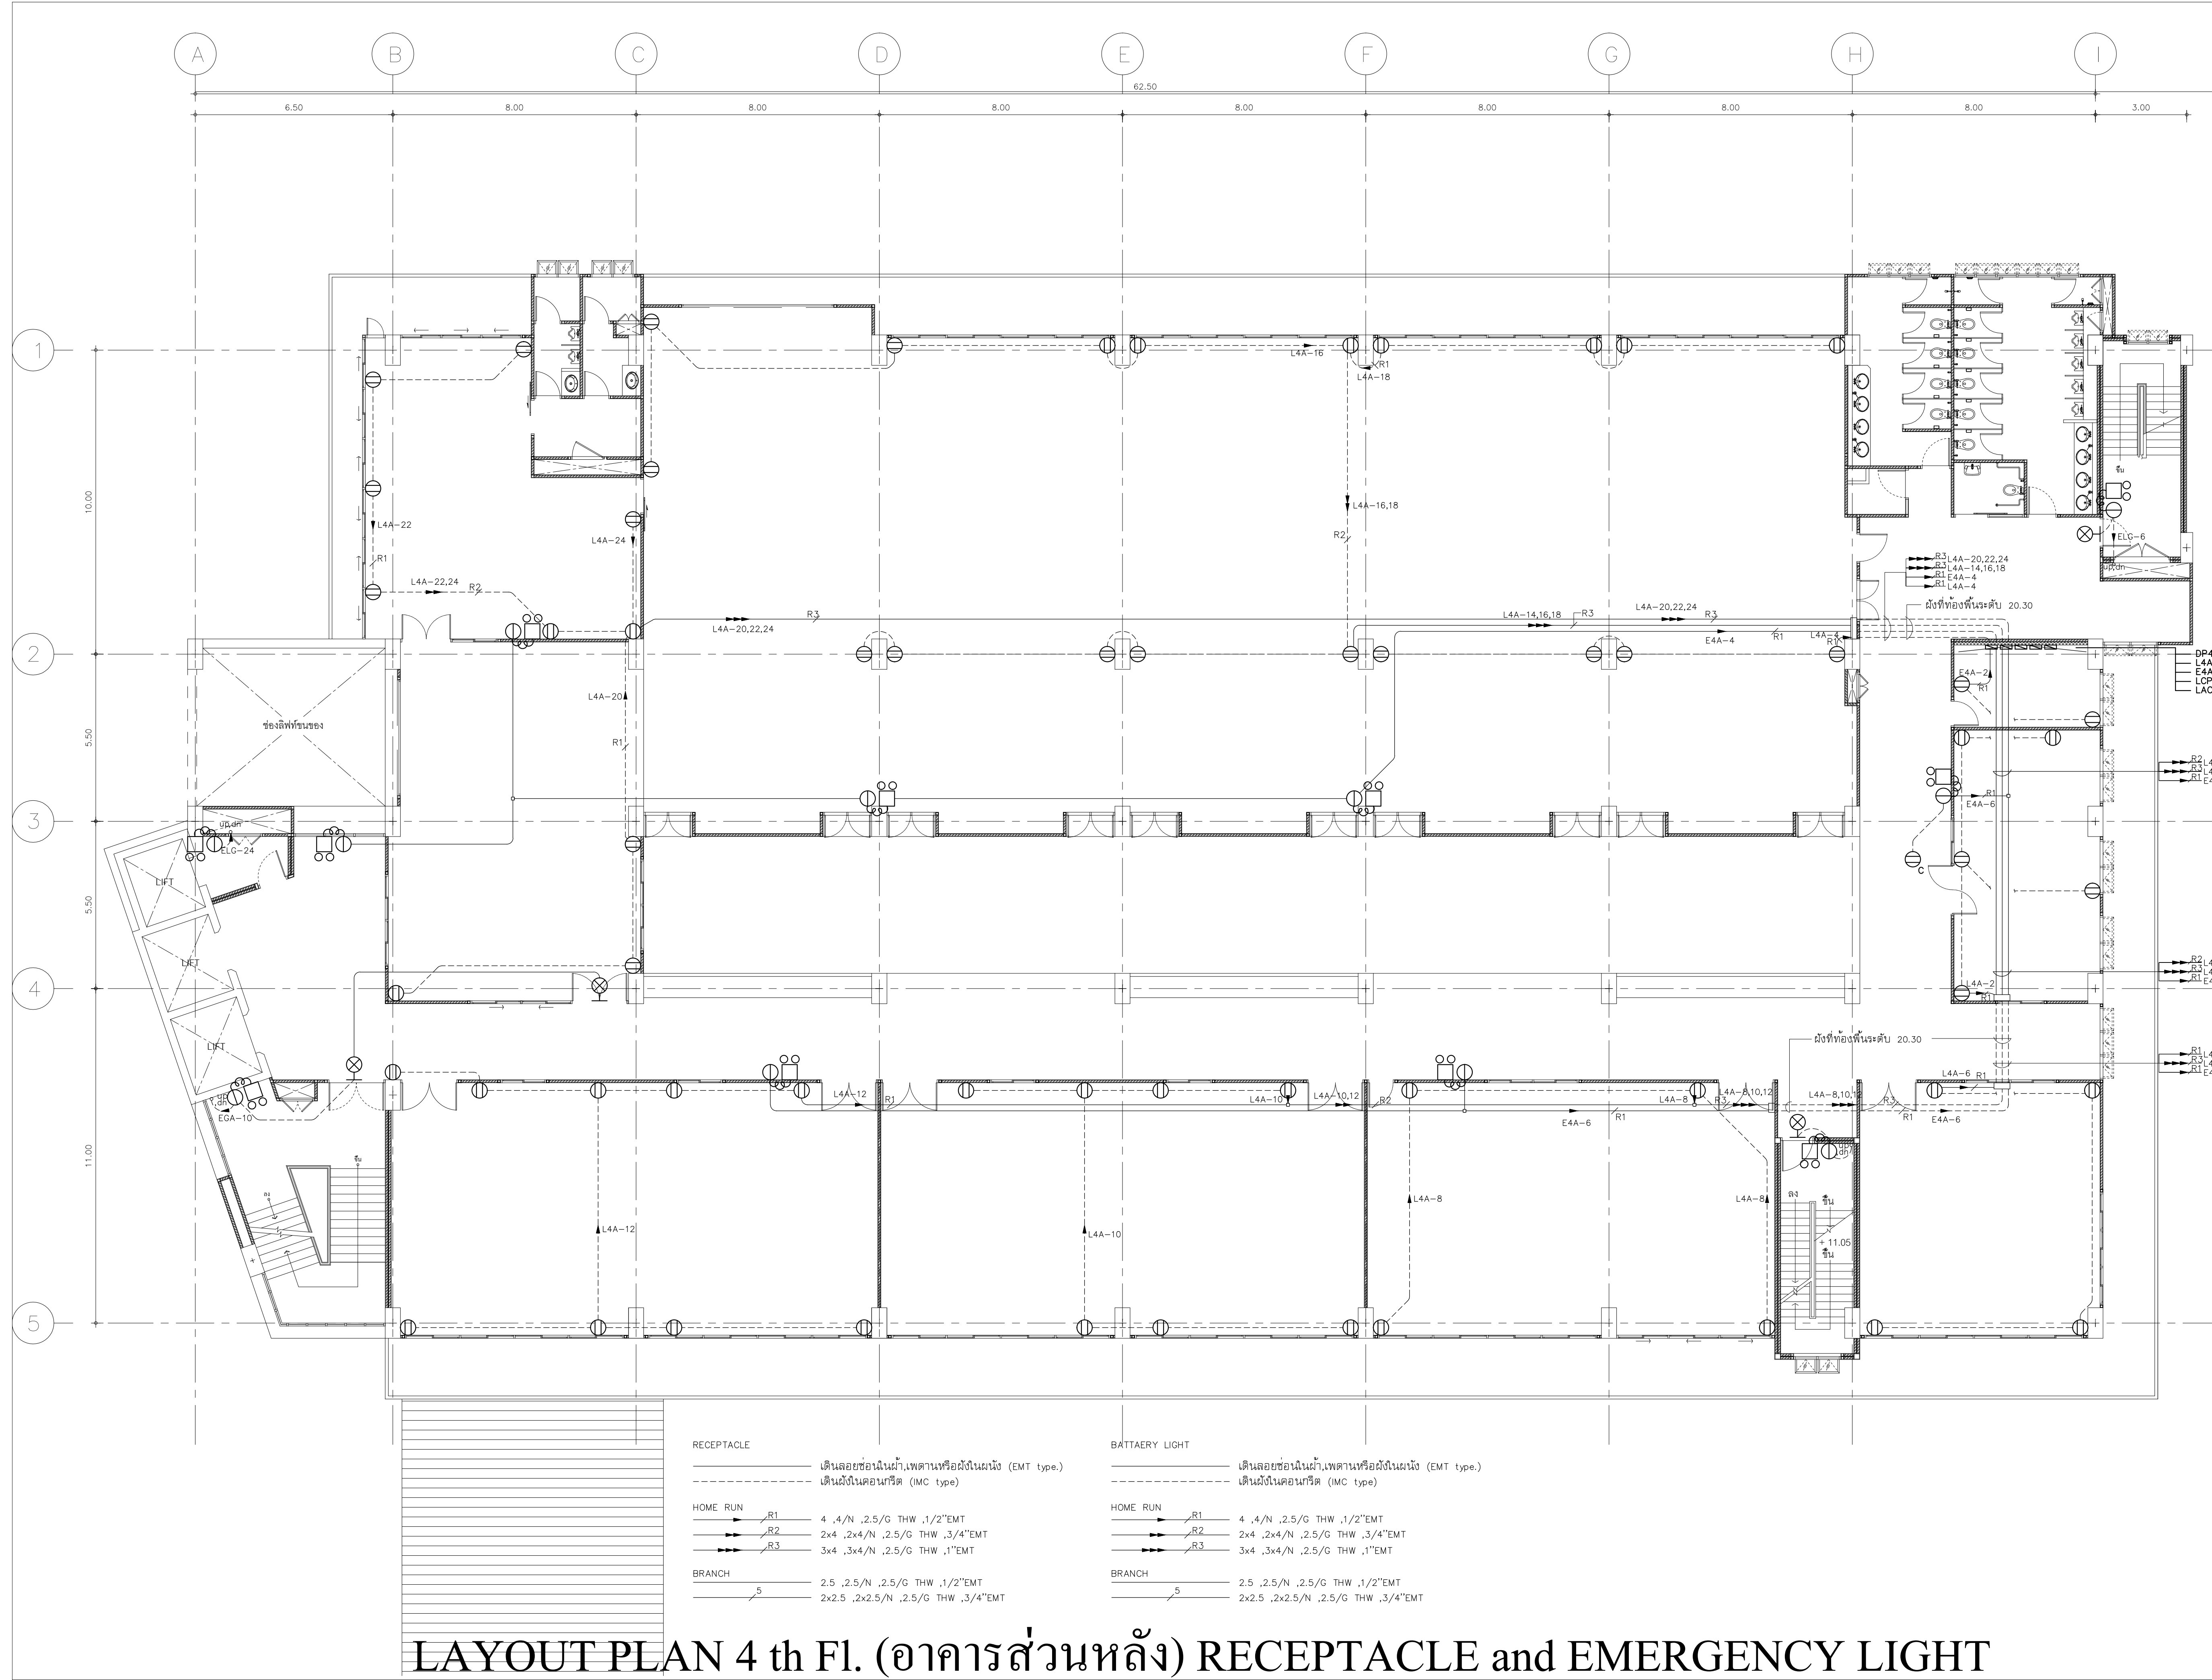

LAYOUT PLAN 4 th Fl. (อาคารส่วนหลัง) RECEPTACLE and EMERGENCY LIGHT



มหาวิทยาลัยเทคโนโลยีราชมงคลกรุงเทพ

โครงการ

อาคารศูนย์กลางปฏิบัติการรวม
คณะวิศวกรรมศาสตร์

เจ้าของ

มหาวิทยาลัยเทคโนโลยีราชมงคลกรุงเทพ

สถาปนิกผู้ออกแบบ

นาย ชูชีพ เศรษฐบุตร ส.ต.2203

วิศวกรผู้ออกแบบ




บริษัท ธีจ คอนสตรัคชั่น จำกัด
259/243-244 ซอยพิบูลย์วัฒนา (เบี๊ยนถนนโยธา 13)
ถนน สุขุมวิท 71 แขวงพระโขนงเหนือ
เขตวัฒนา กรุงเทพมหานคร 10110
โทรศัพท์ : (02) 3913838
โทรสาร : (02) 3916911

ผู้ควบคุมงาน



บริษัท ธีจ คอนสตรัคชั่น จำกัด
259/243-244 ซอยพิบูลย์วัฒนา (เบี๊ยนถนนโยธา 13)
ถนน สุขุมวิท 71 แขวงพระโขนงเหนือ
เขตวัฒนา กรุงเทพมหานคร 10110
โทรศัพท์ : (02) 3913838
โทรสาร : (02) 3916911

ผู้รับจ้าง

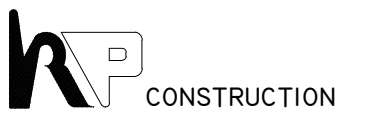

ทำงานในส่วนจำกัด เบี๊ยนตีพิมพ์ก่อสร้าง
44 ซอยอินทามระ 33 แยก 2
ถนน สุขุมวิท ซอยดินแดง กรุงเทพมหานคร
10400
โทรศัพท์ : (02) 2773038, (02) 2754494
โทรสาร : (02) 2754496

ผู้เสนอ

นาย สุกิจ สิงคนธ์ภักดิ์
ผู้จัดการโครงการ
ทำงานในส่วนจำกัด เบี๊ยนตีพิมพ์ก่อสร้าง
วันที่

ผู้อนุมัติ

นาย ศักดา คงสมบูรณ์
วิศวกรควบคุมโครงการ
บริษัท ธีจ คอนสตรัคชั่น จำกัด
วันที่

AS-BUILT DRAWING

ชื่ออาคาร อาคารสิรินธร

ชื่อแบบ

LAYOUT PLAN ROOF Fl. (อาคารส่วนหลัง)
RECEPTACLE and EMERGENCY LIGHT


ผู้เขียนแบบ

นาย ชรรตพร ธิงพิมพ์พาณิชย์ ภาท.32847

ผู้ตรวจแบบ

นาย เจริญศักดิ์ สุทธิธรรมศิริ ภาท.6595

วันที่	ขนาดแผ่น	รวม
31 มีนาคม 56		
หน้ากระดาษ	EE-44	
1:100		

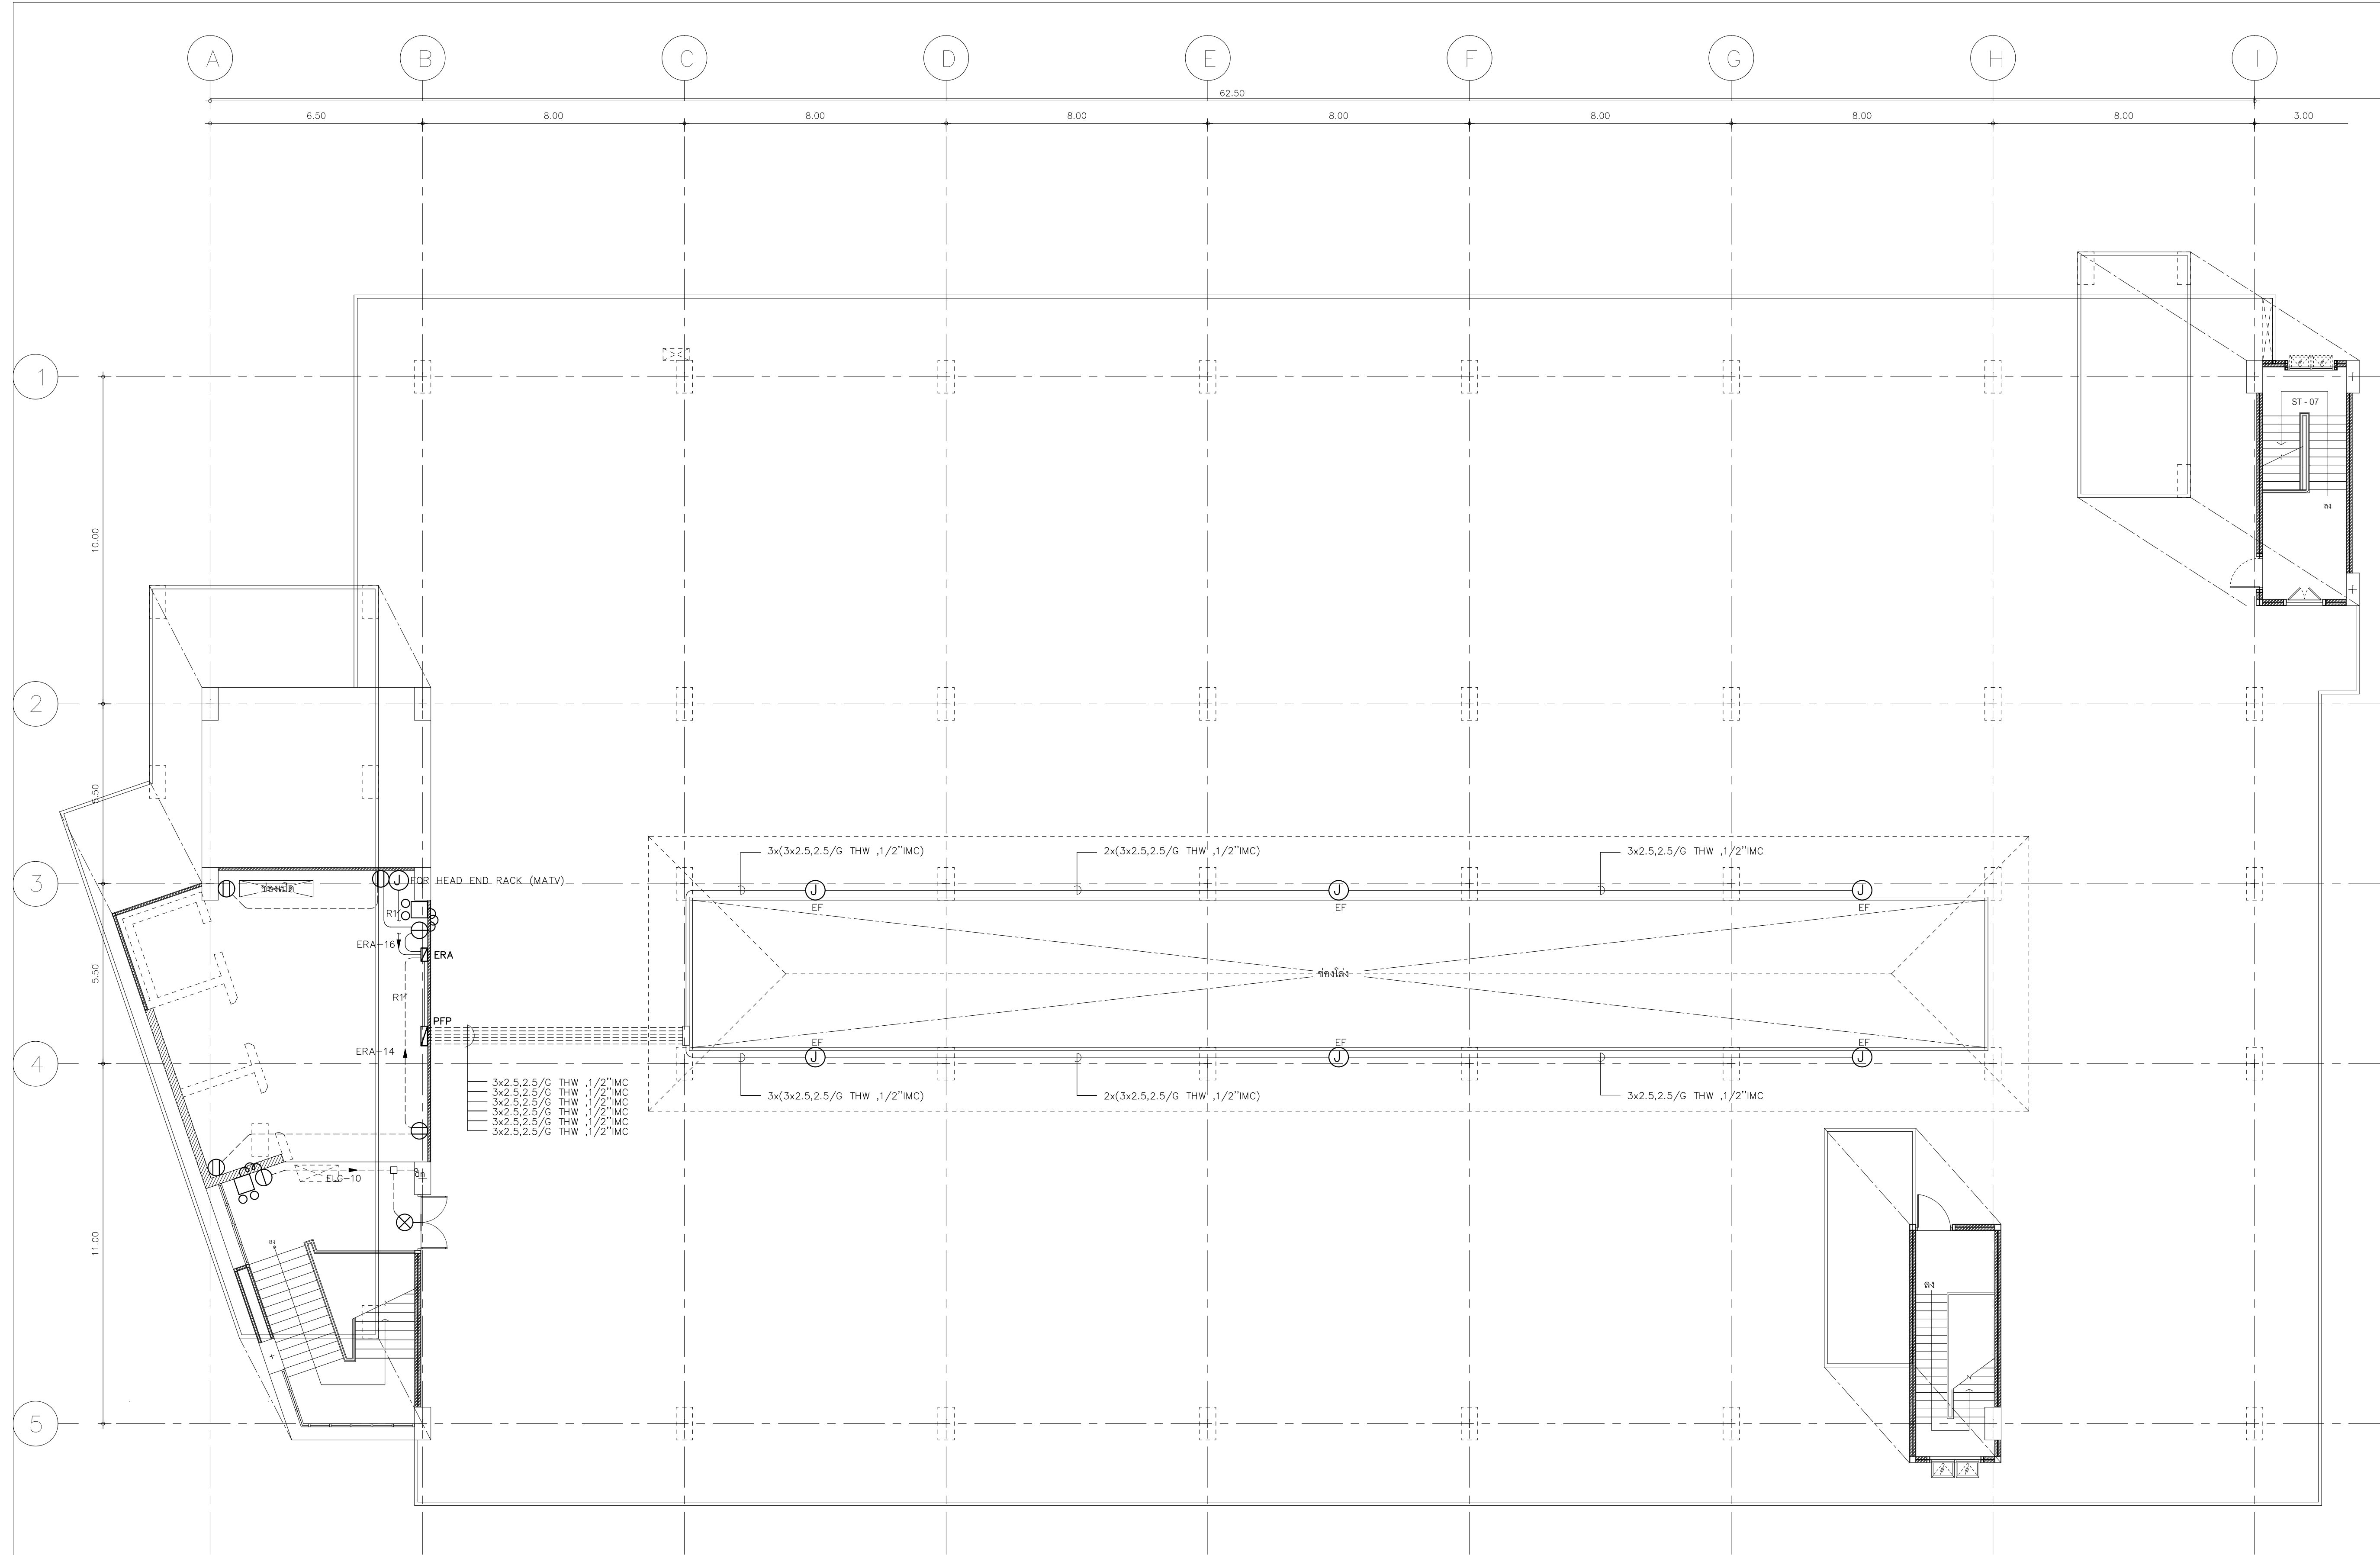

RECEPTACLE	เดินลอยซ่อนในฝ้า, เพดานหรือฝังในผนัง (EMT type.)	BATTERY LIGHT	เดินลอยซ่อนในฝ้า, เพดานหรือฝังในผนัง (EMT type.)
	เดินฝังในคอนกรีต (IMC type)		เดินฝังในคอนกรีต (IMC type)
HOME RUN	R1 4 ,4/N ,2.5/G THW ,1/2"EMT	HOME RUN	R1 4 ,4/N ,2.5/G THW ,1/2"EMT
	R2 2x4 ,2x4/N ,2.5/G THW ,3/4"EMT		R2 2x4 ,2x4/N ,2.5/G THW ,3/4"EMT
	R3 3x4 ,3x4/N ,2.5/G THW ,1"EMT		R3 3x4 ,3x4/N ,2.5/G THW ,1"EMT
BRANCH	2.5 ,2.5/N ,2.5/G THW ,1/2"EMT	BRANCH	2.5 ,2.5/N ,2.5/G THW ,1/2"EMT
	2x2.5 ,2x2.5/N ,2.5/G THW ,3/4"EMT		2x2.5 ,2x2.5/N ,2.5/G THW ,3/4"EMT

LAYOUT PLAN ROOF Fl. (อาคารส่วนหลัง) RECEPTACLE ,EMERGENCY LIGHT